




Schnitt A - A 1 : 50

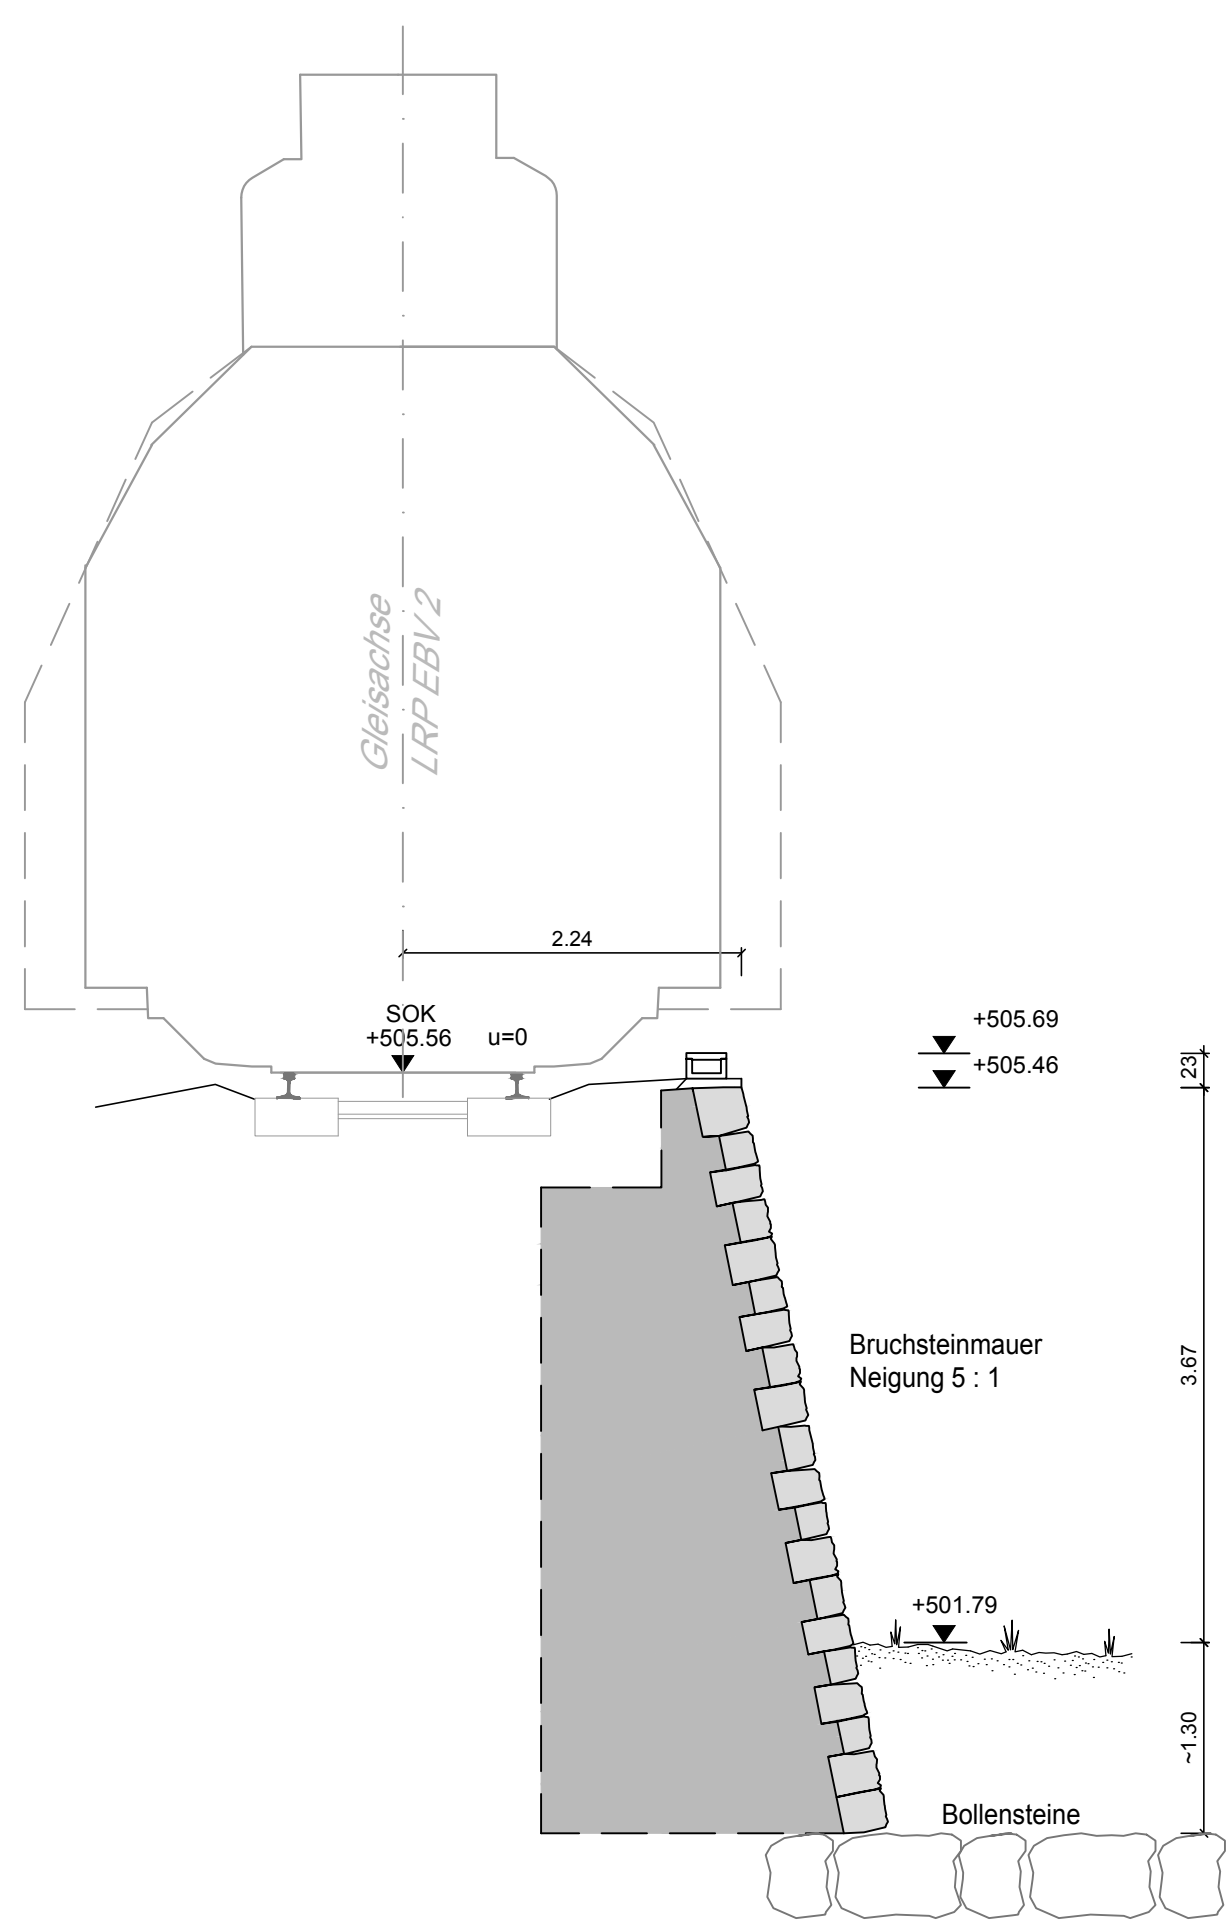


Schnitt B - B 1 : 50

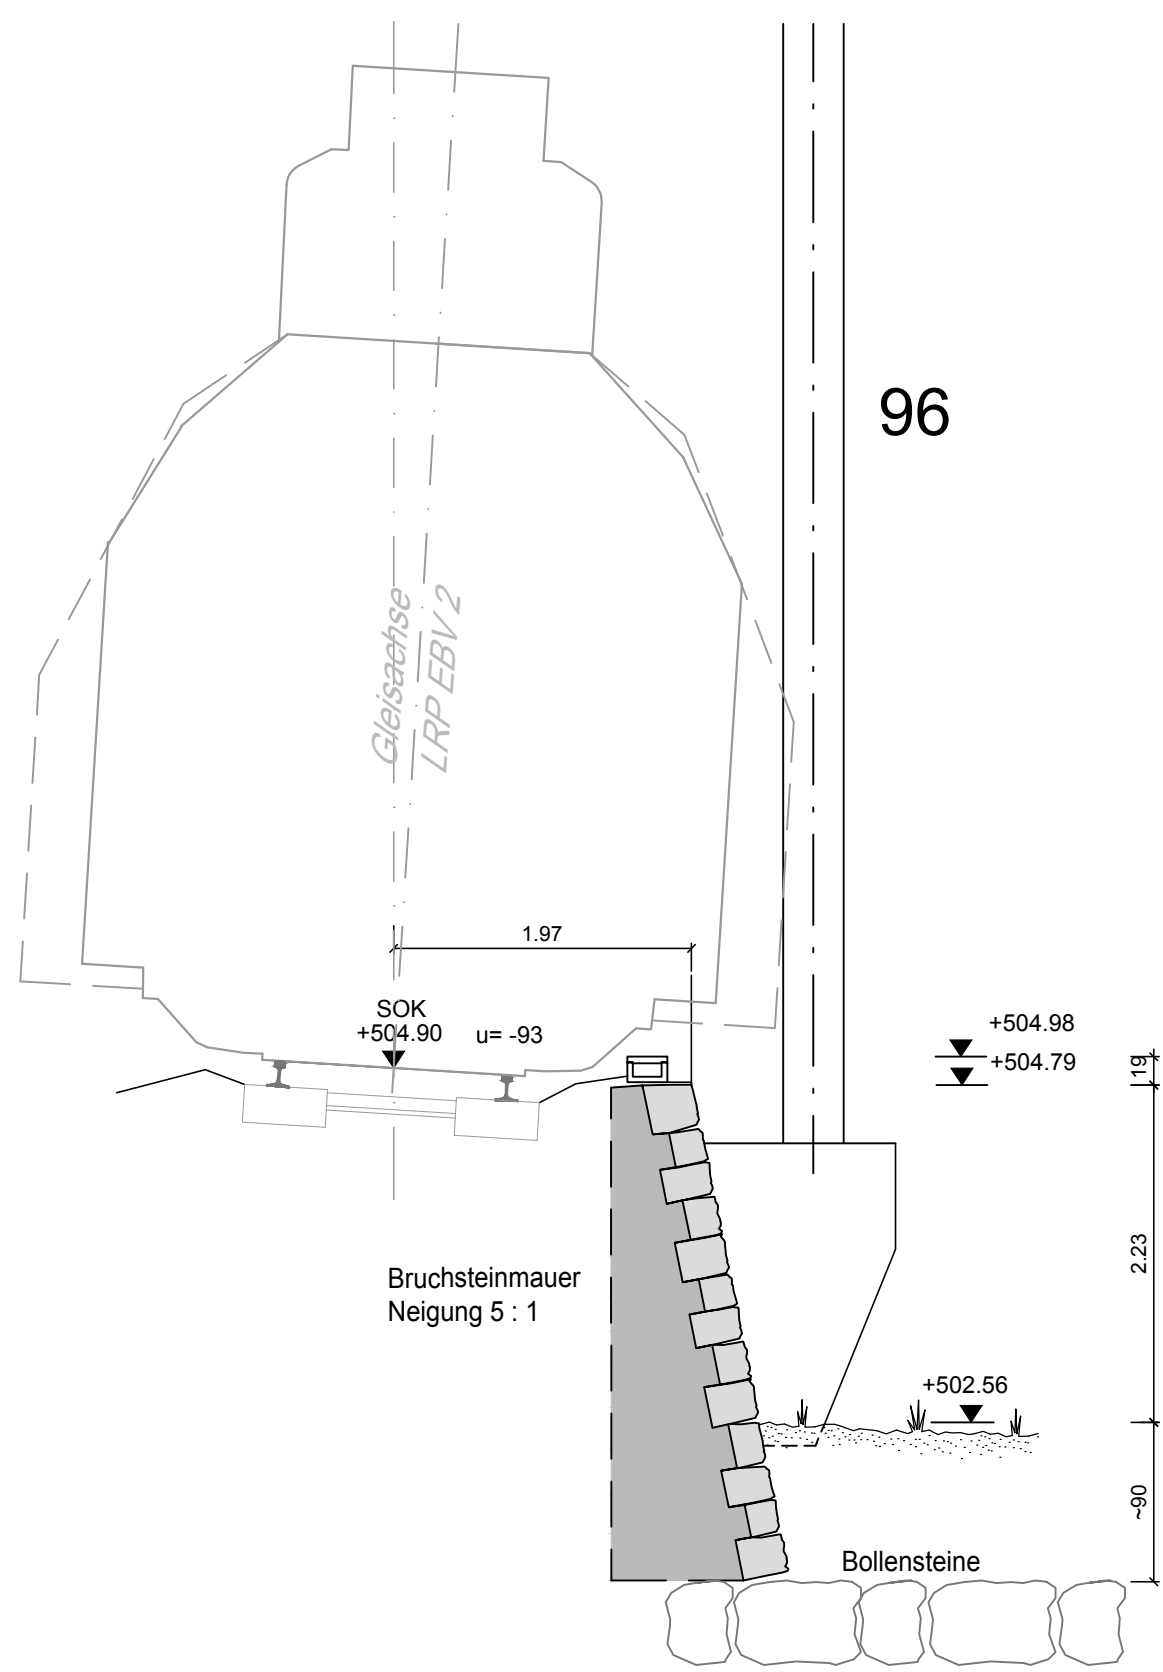


Schnitt C - C 1 : 50

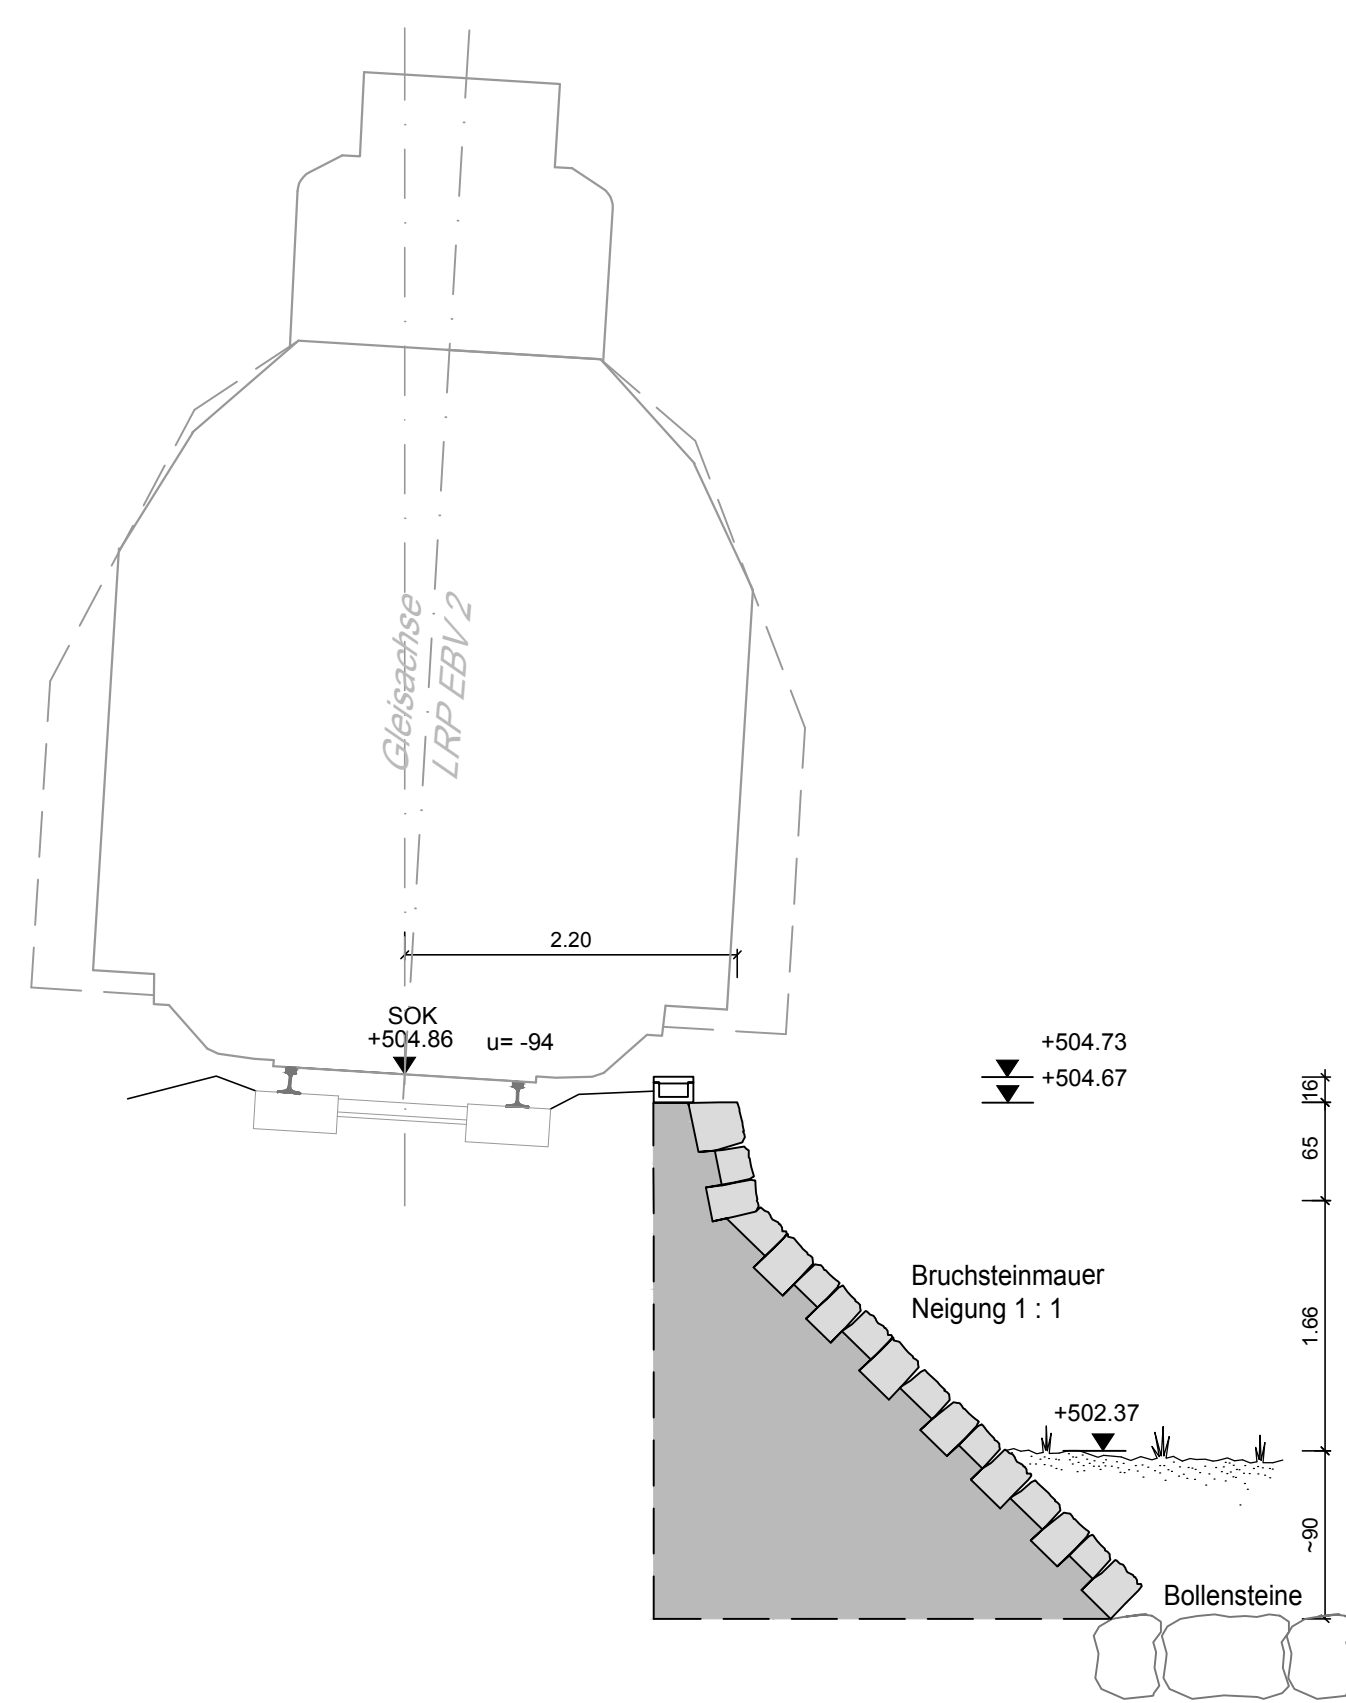

Ansicht 1 : 250

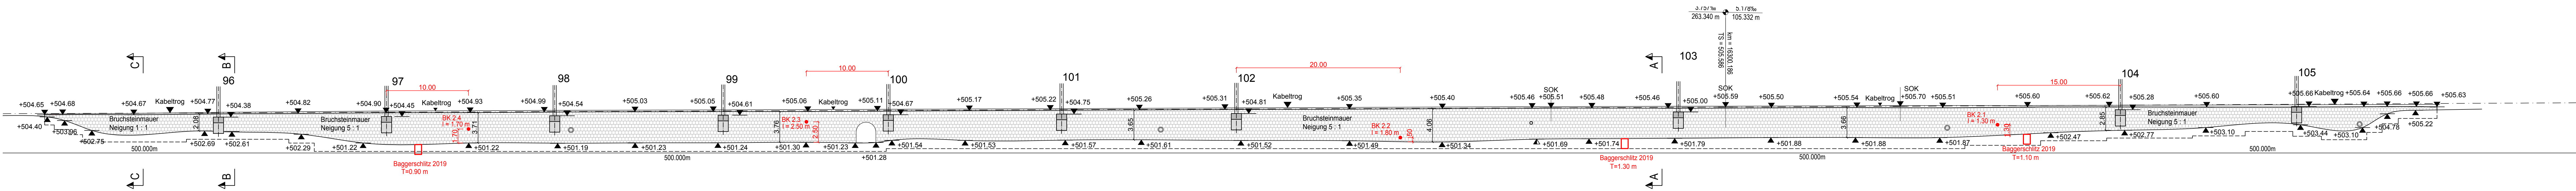

Grundriss 1 : 250

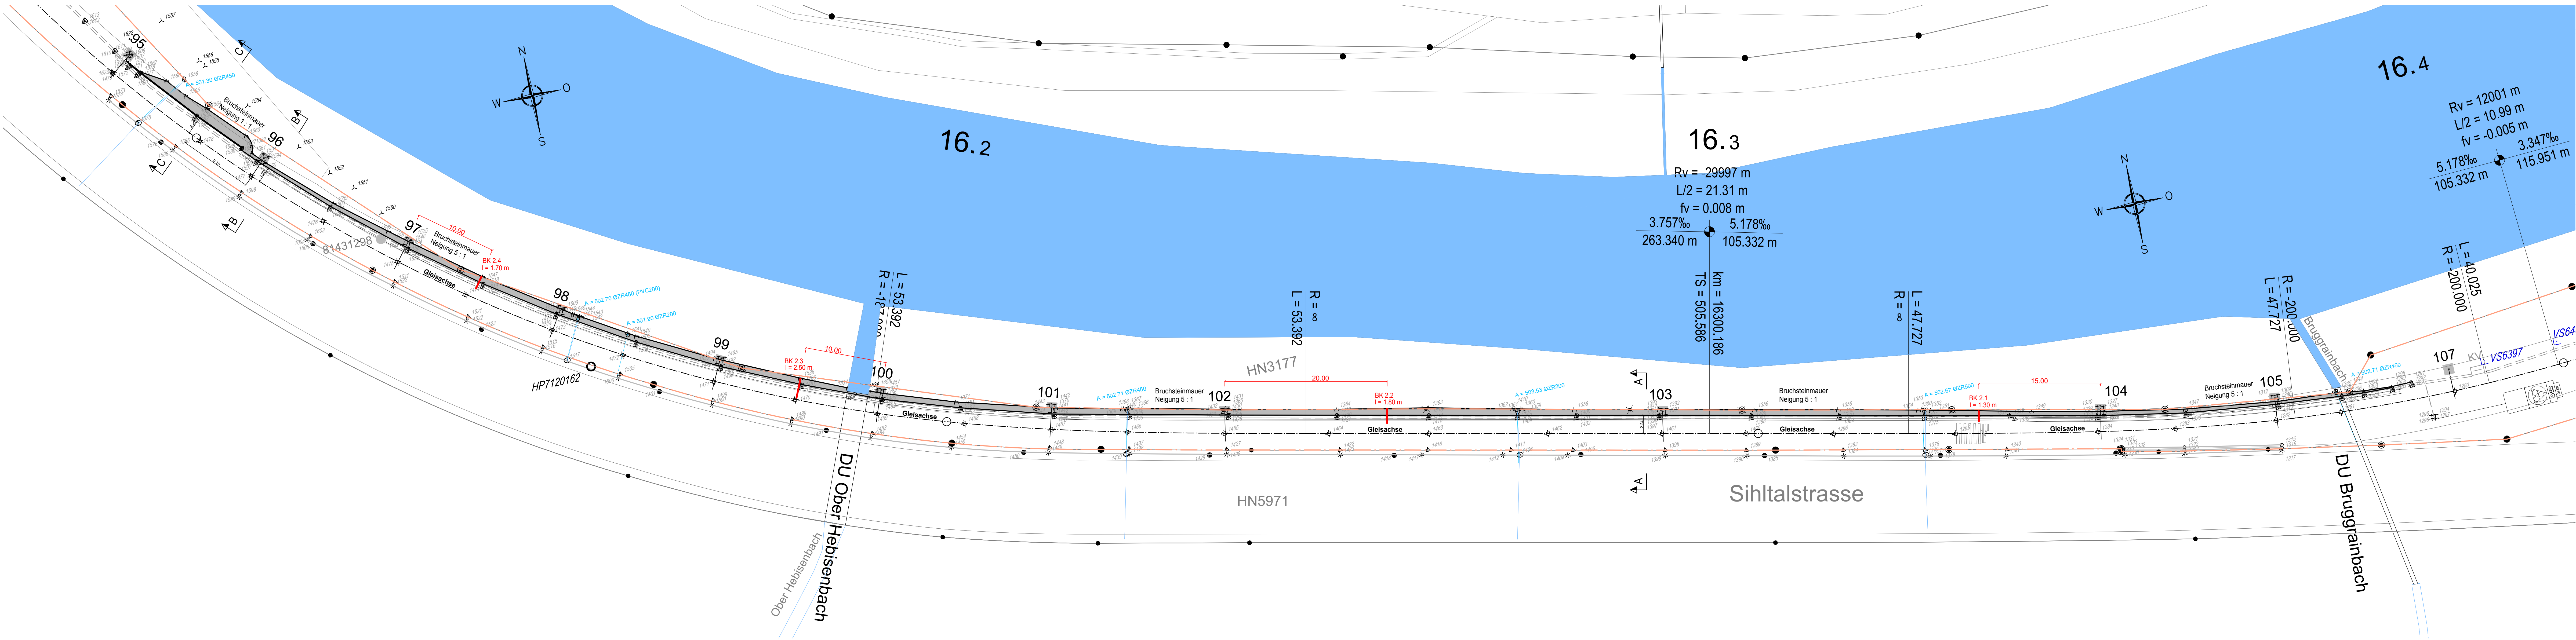

Bohrkerne BK 2.1 - 2.4 von MATTEC 2019

ÄNDERUNGEN / ERGÄNZUNGEN					
Datum	Index	Gez.	Ing.	PL	Änderungen / Ergänzungen
ZUGEHÖRIGE PLÄNE					
ZUGEHÖRIGE LISTEN					
Bauherr : Sihltal Zürich Uetliberg Bahn					
Projekt : Instandsetzung Stützmauern und Bachdurchlässe					
Gemeinde : Horgen, Kanton Zürich					
Vorprojekt					
Stützmauer Carburga, km 16.100 - 16.385					
Übersichtspläne					
Bestandsplan					
gruner					
Gruner West AG, Zürich Thurgauerstrasse 56, CH-8050 Zürich T +41 43 208 70 30 www.gruner.ch					
Projekt : Sihltal Zürich Uetliberg Bahn					
Gez. : zepi					
Kontr. Ing. : vjo					
Kontr. PL : gupi					
Datum : 28.08.2019					
Grösse : 150x84					
Massstab : 1:250, 1:50					
Koord. Sys. : LV95					
Auftrag Nr. : 213490000					
PLAN NR. : CARB_GWZ_31_00_0001_0					