




Schnitt A - A 1 : 50

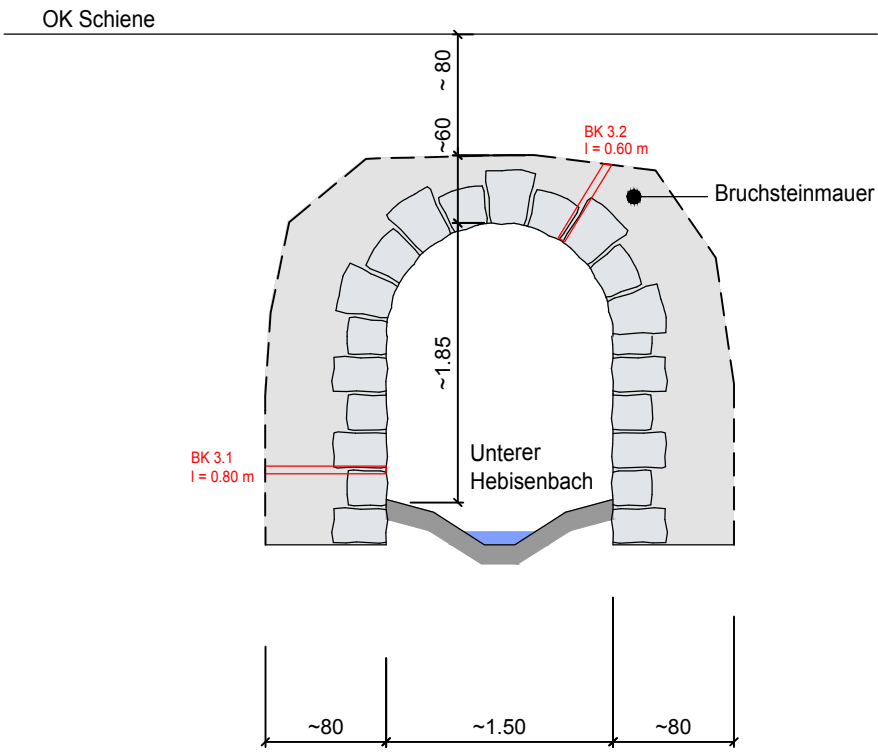

Schnitt B - B 1 : 50

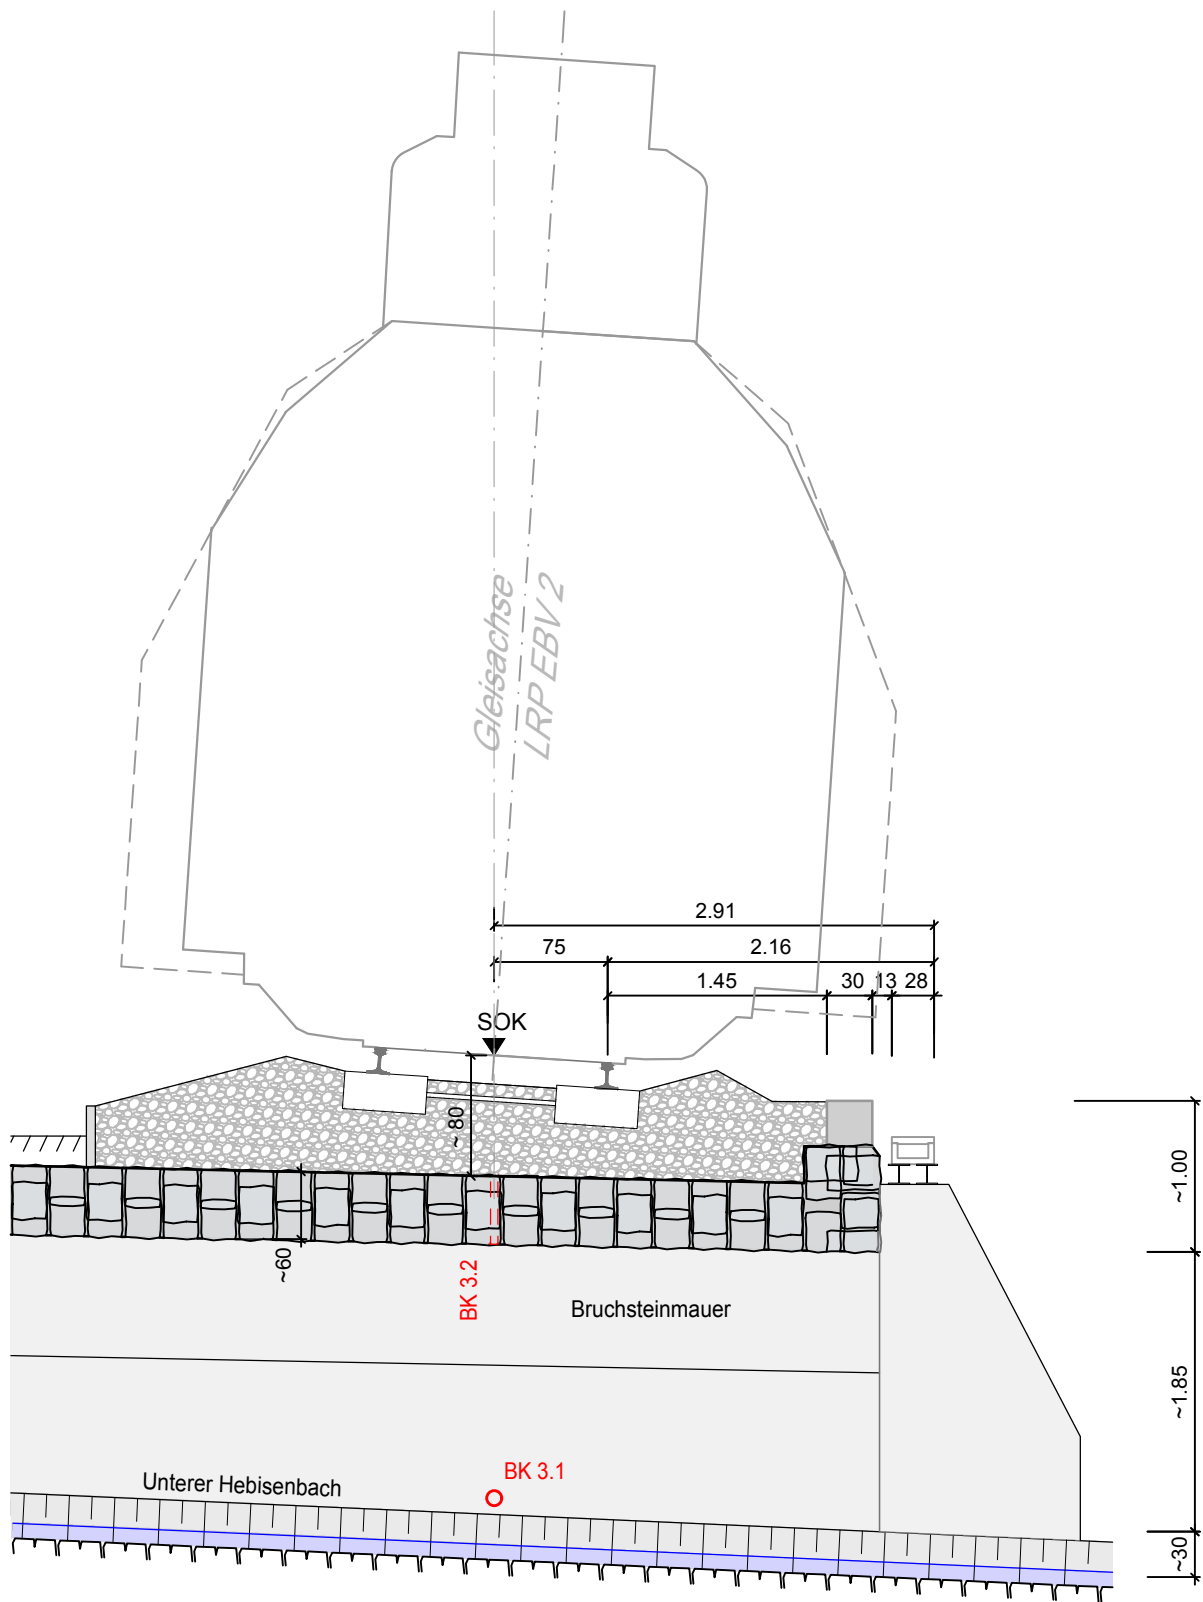

Grundriss 1 : 100

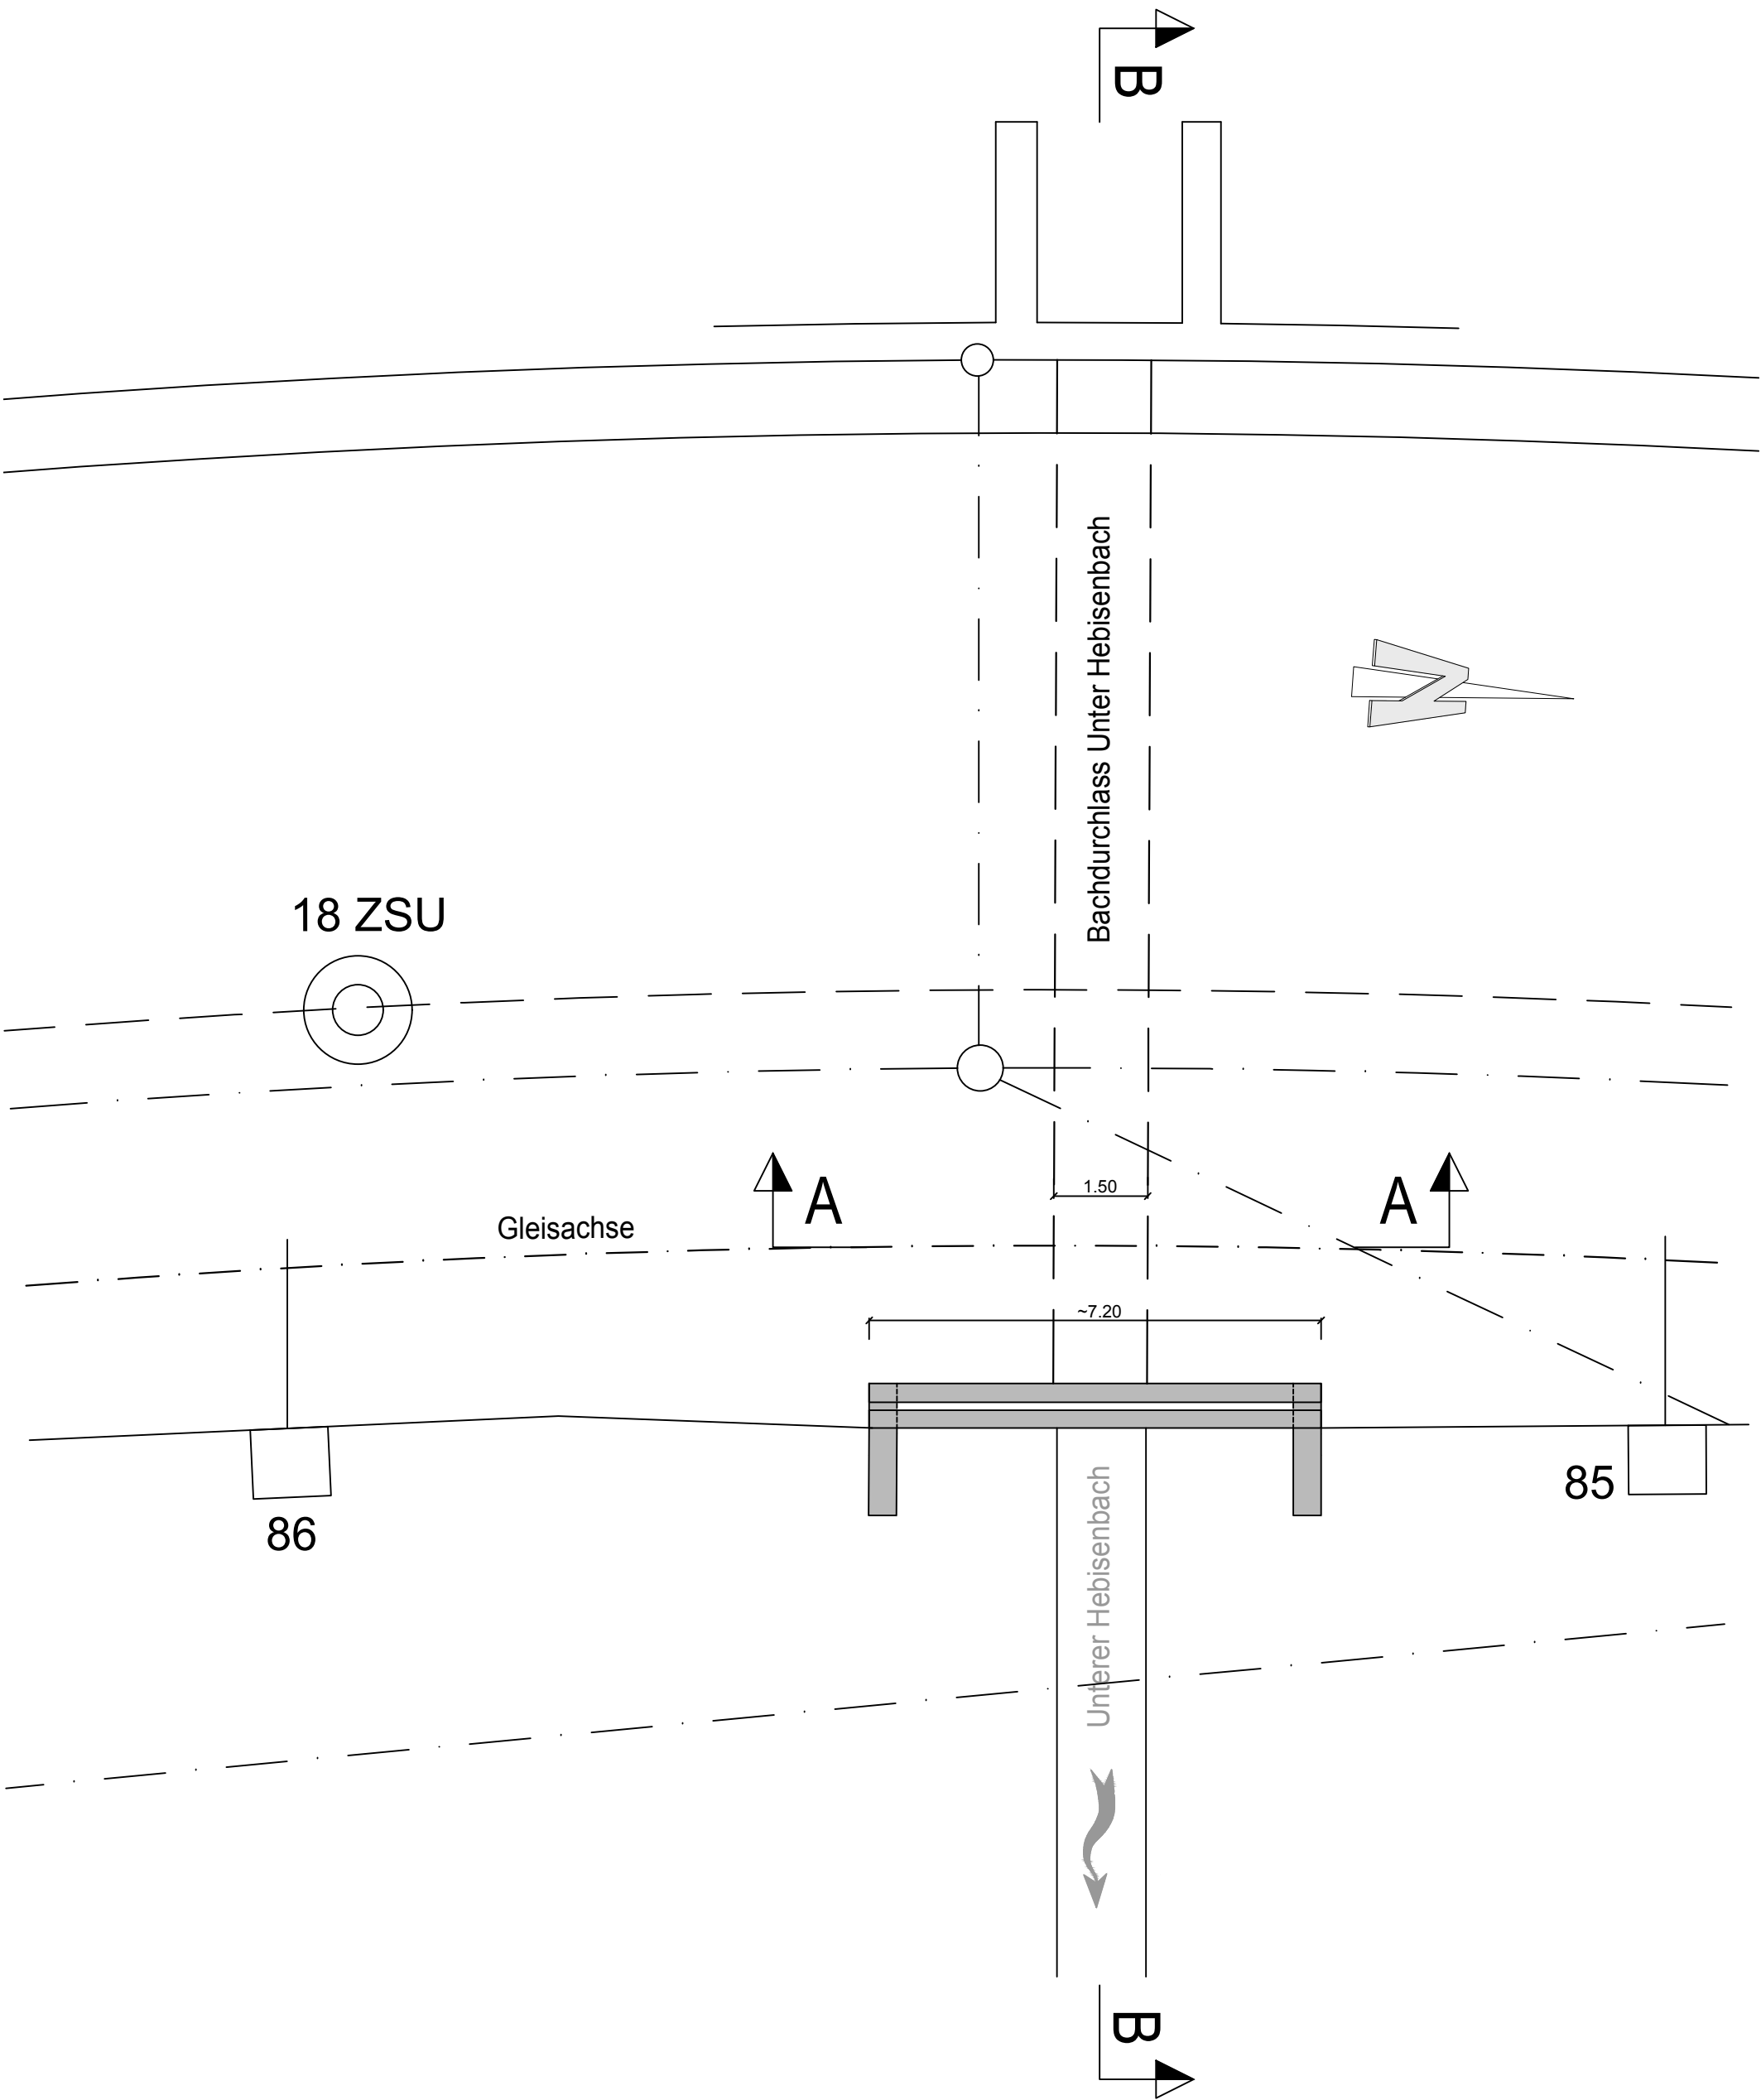

Bohrkerne BK 3.1 und 3.2 von MATTEC 2019

ÄNDERUNGEN / ERGÄNZUNGEN					
Datum	Index	Gez.	Ing.	PL	Änderungen / Ergänzungen
ZUGEHÖRIGE PLÄNE					
ZUGEHÖRIGE LISTEN					
Bauherr : Sihltal Zürich Uetliberg Bahn					Projektleiter : Pascal Guignard
Projekt : Instandsetzung Stützmauern und Bachdurchlässe Sihlwald bis Sihlbrugg km 13.400 - 16.385			Gez. : zepe		Kontr. Ing. : vijo
Gemeinde : Horgen, Kanton Zürich			Kontr. PL : gupa		Datum : 28.08.2019
Vorprojekt Bachdurchlass Unter Hebisenbach, km 15.848 Übersichtspläne Bestandsplan			Grösse : 55x68		Massstab : 1:250, 1:50
gruner					Koord. Sys. : LV95
Auftrag Nr.:			213'490'000		PLAN NR.:
HEB_GWZ_31_00_0001_0					