




COUPE B-B
1/50

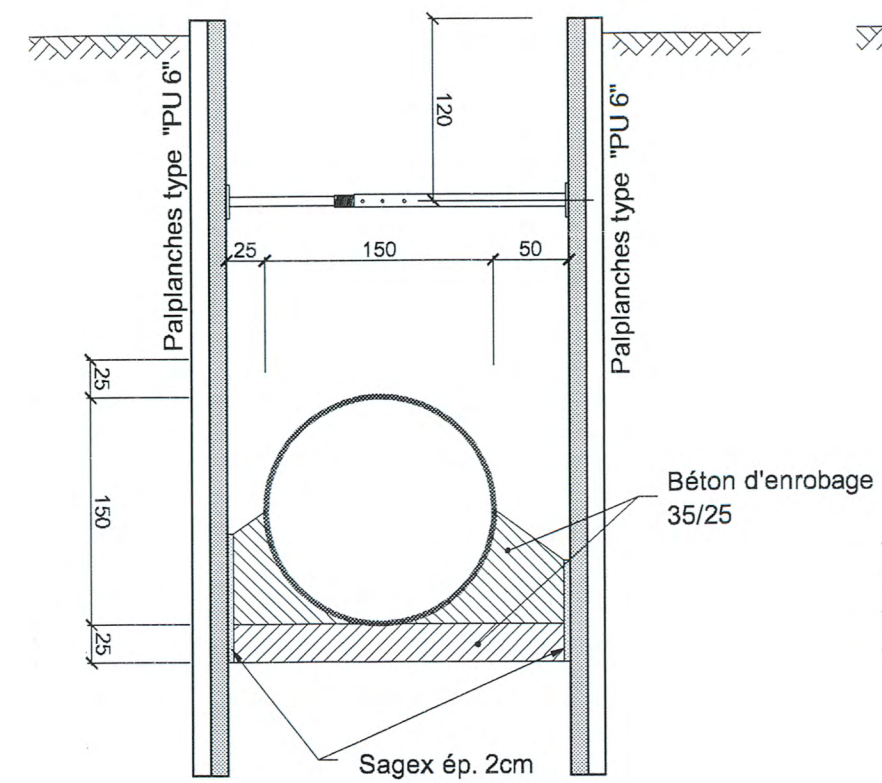


COUPE C-C
1/50

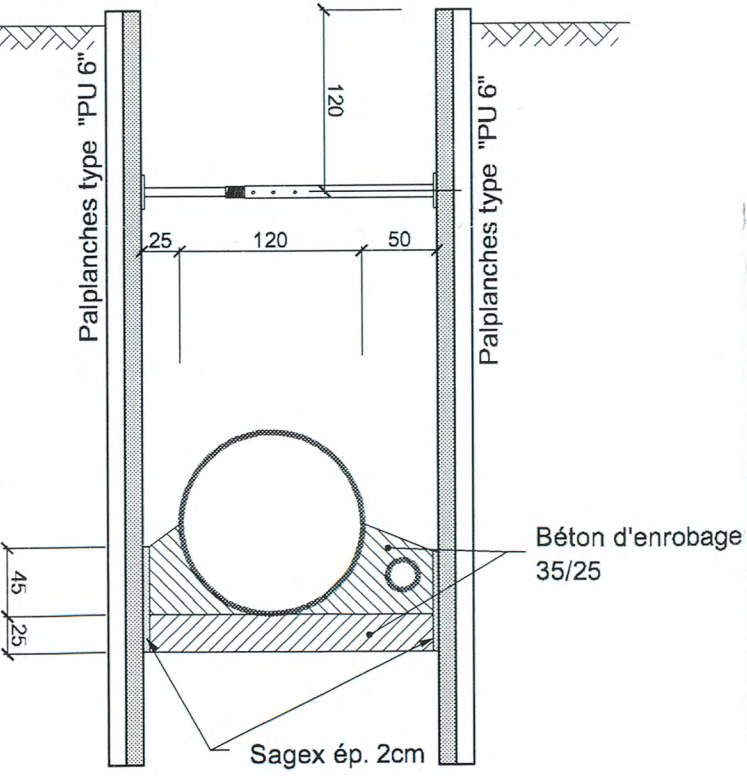

COUPE A-A
1/50

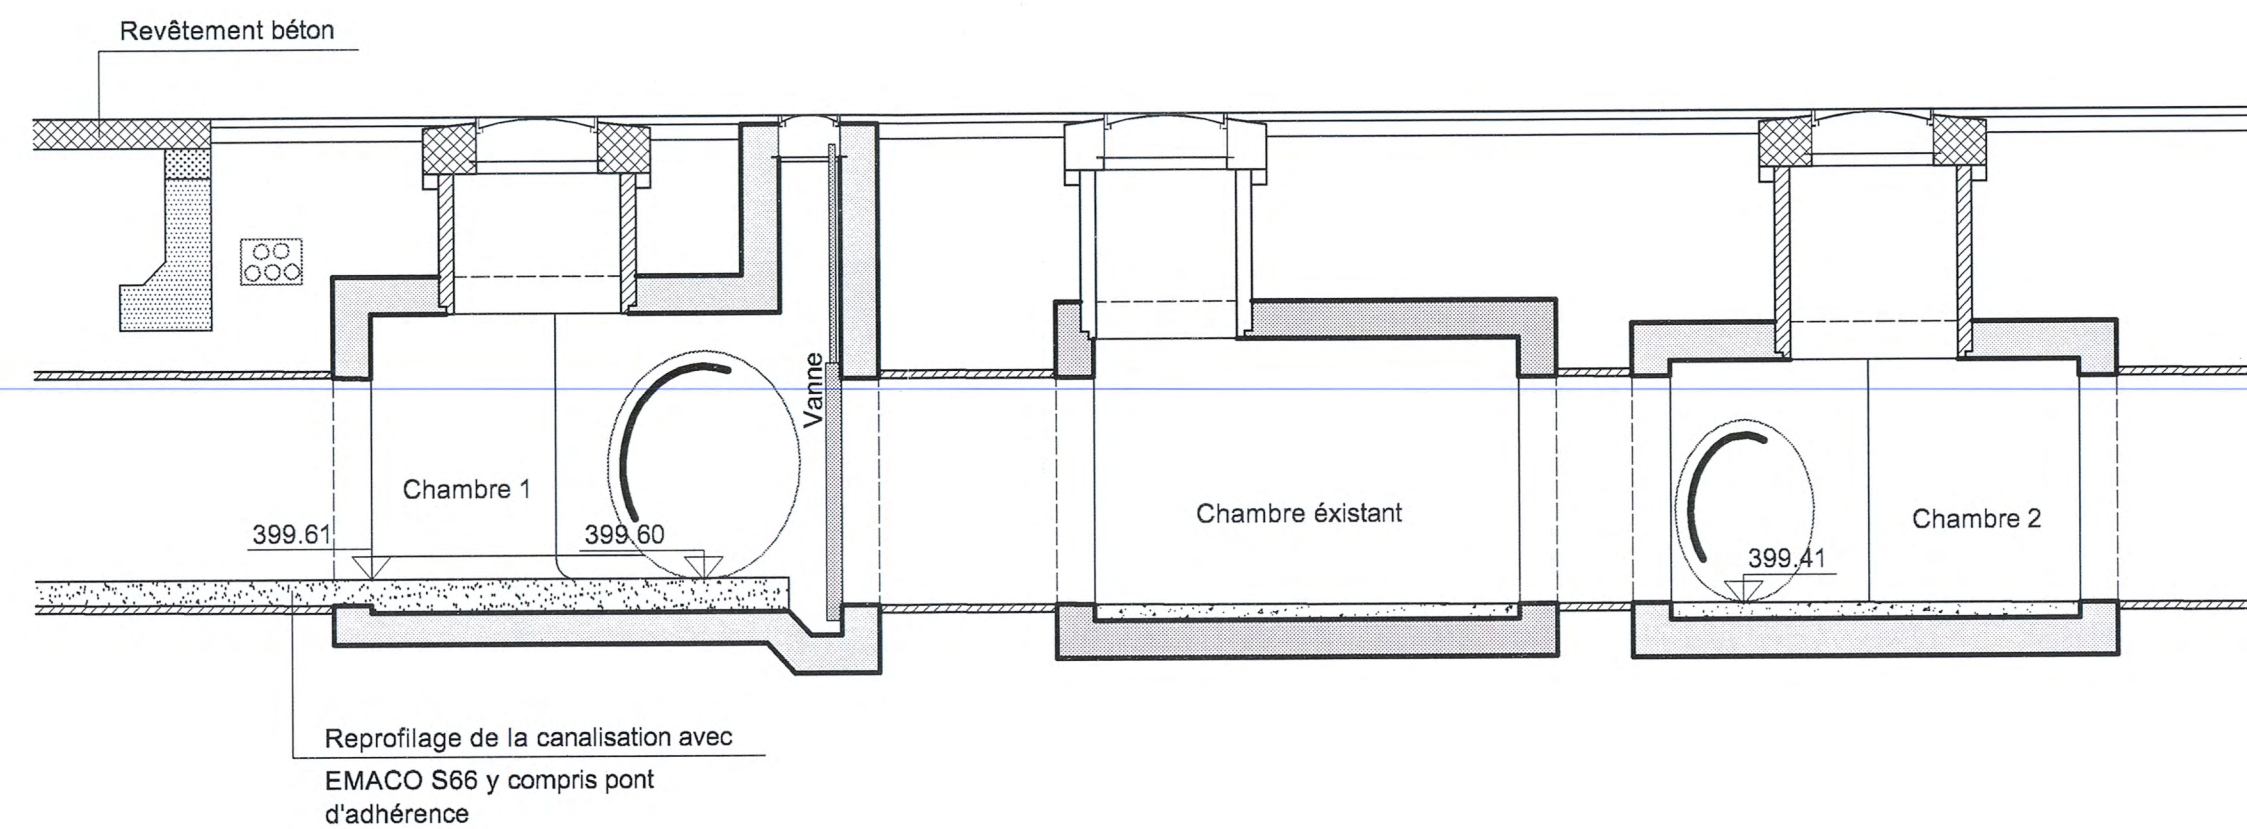

A	03.02.2003	J.D.F.	Enrobage de la canalisation
B	11.02.2002	J.D.F.	Enrobage de la canalisation + pente E.U.

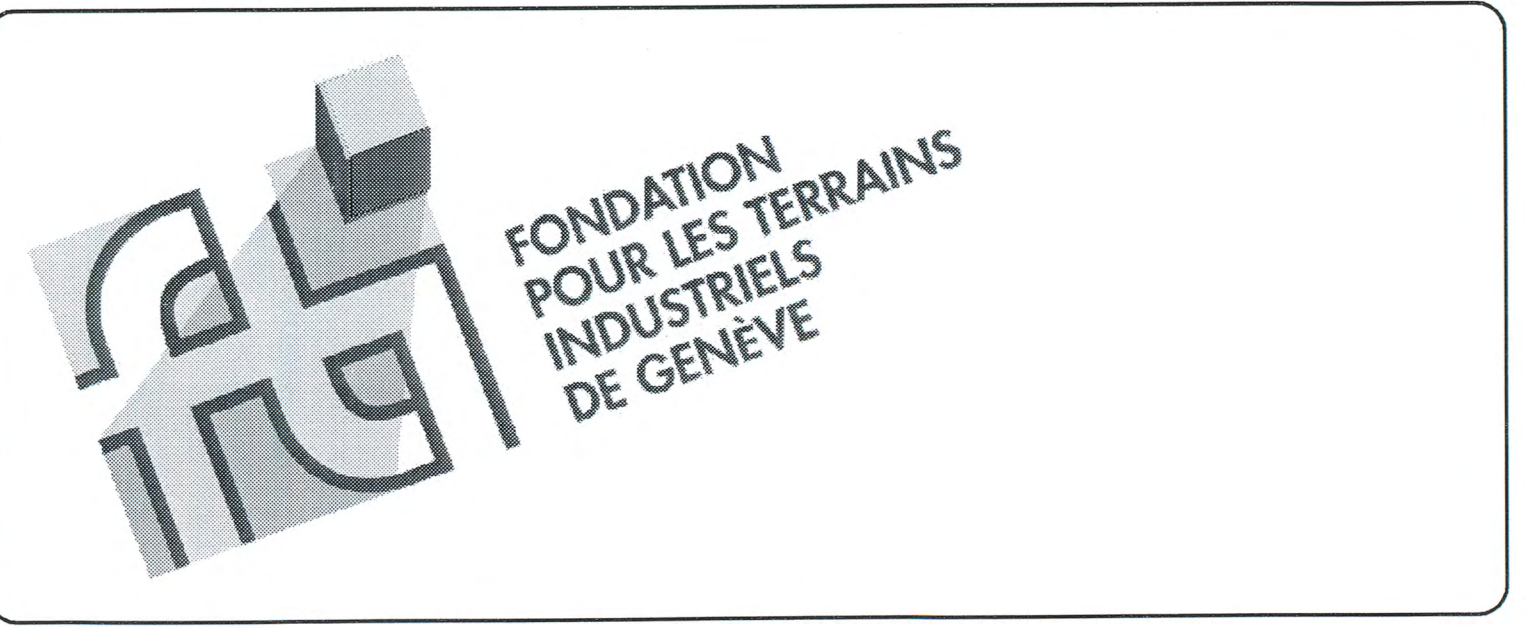

ZIPLO
(Zone Industrielle de Plan-les-Ouates)
EXTENSION

BASSIN DE RETENTION
EVACUATION DES EAUX

CONFORME À L'EXÉCUTION

J.P. KUHN et J.C. WASSER S.A. Géomètres officiels Tél : 342.61.42 Fax : 301.08.55

c. fischer sa
BUREAU D'INGENIEURS CIVILS
Route de St-Julien , 288
1258 PERLY
Tél:885 95 20 Fax:885 95 21
E-mail: info@c-fischer.ch

Dessiné le:	Par:
27 sept 2002	J.D.F.
Vérifié le:	Par:

ECHELLE(S):	1:100	1:50
N° AFFAIRE	N° PLAN	INDICE
1036.1	114	B