




9

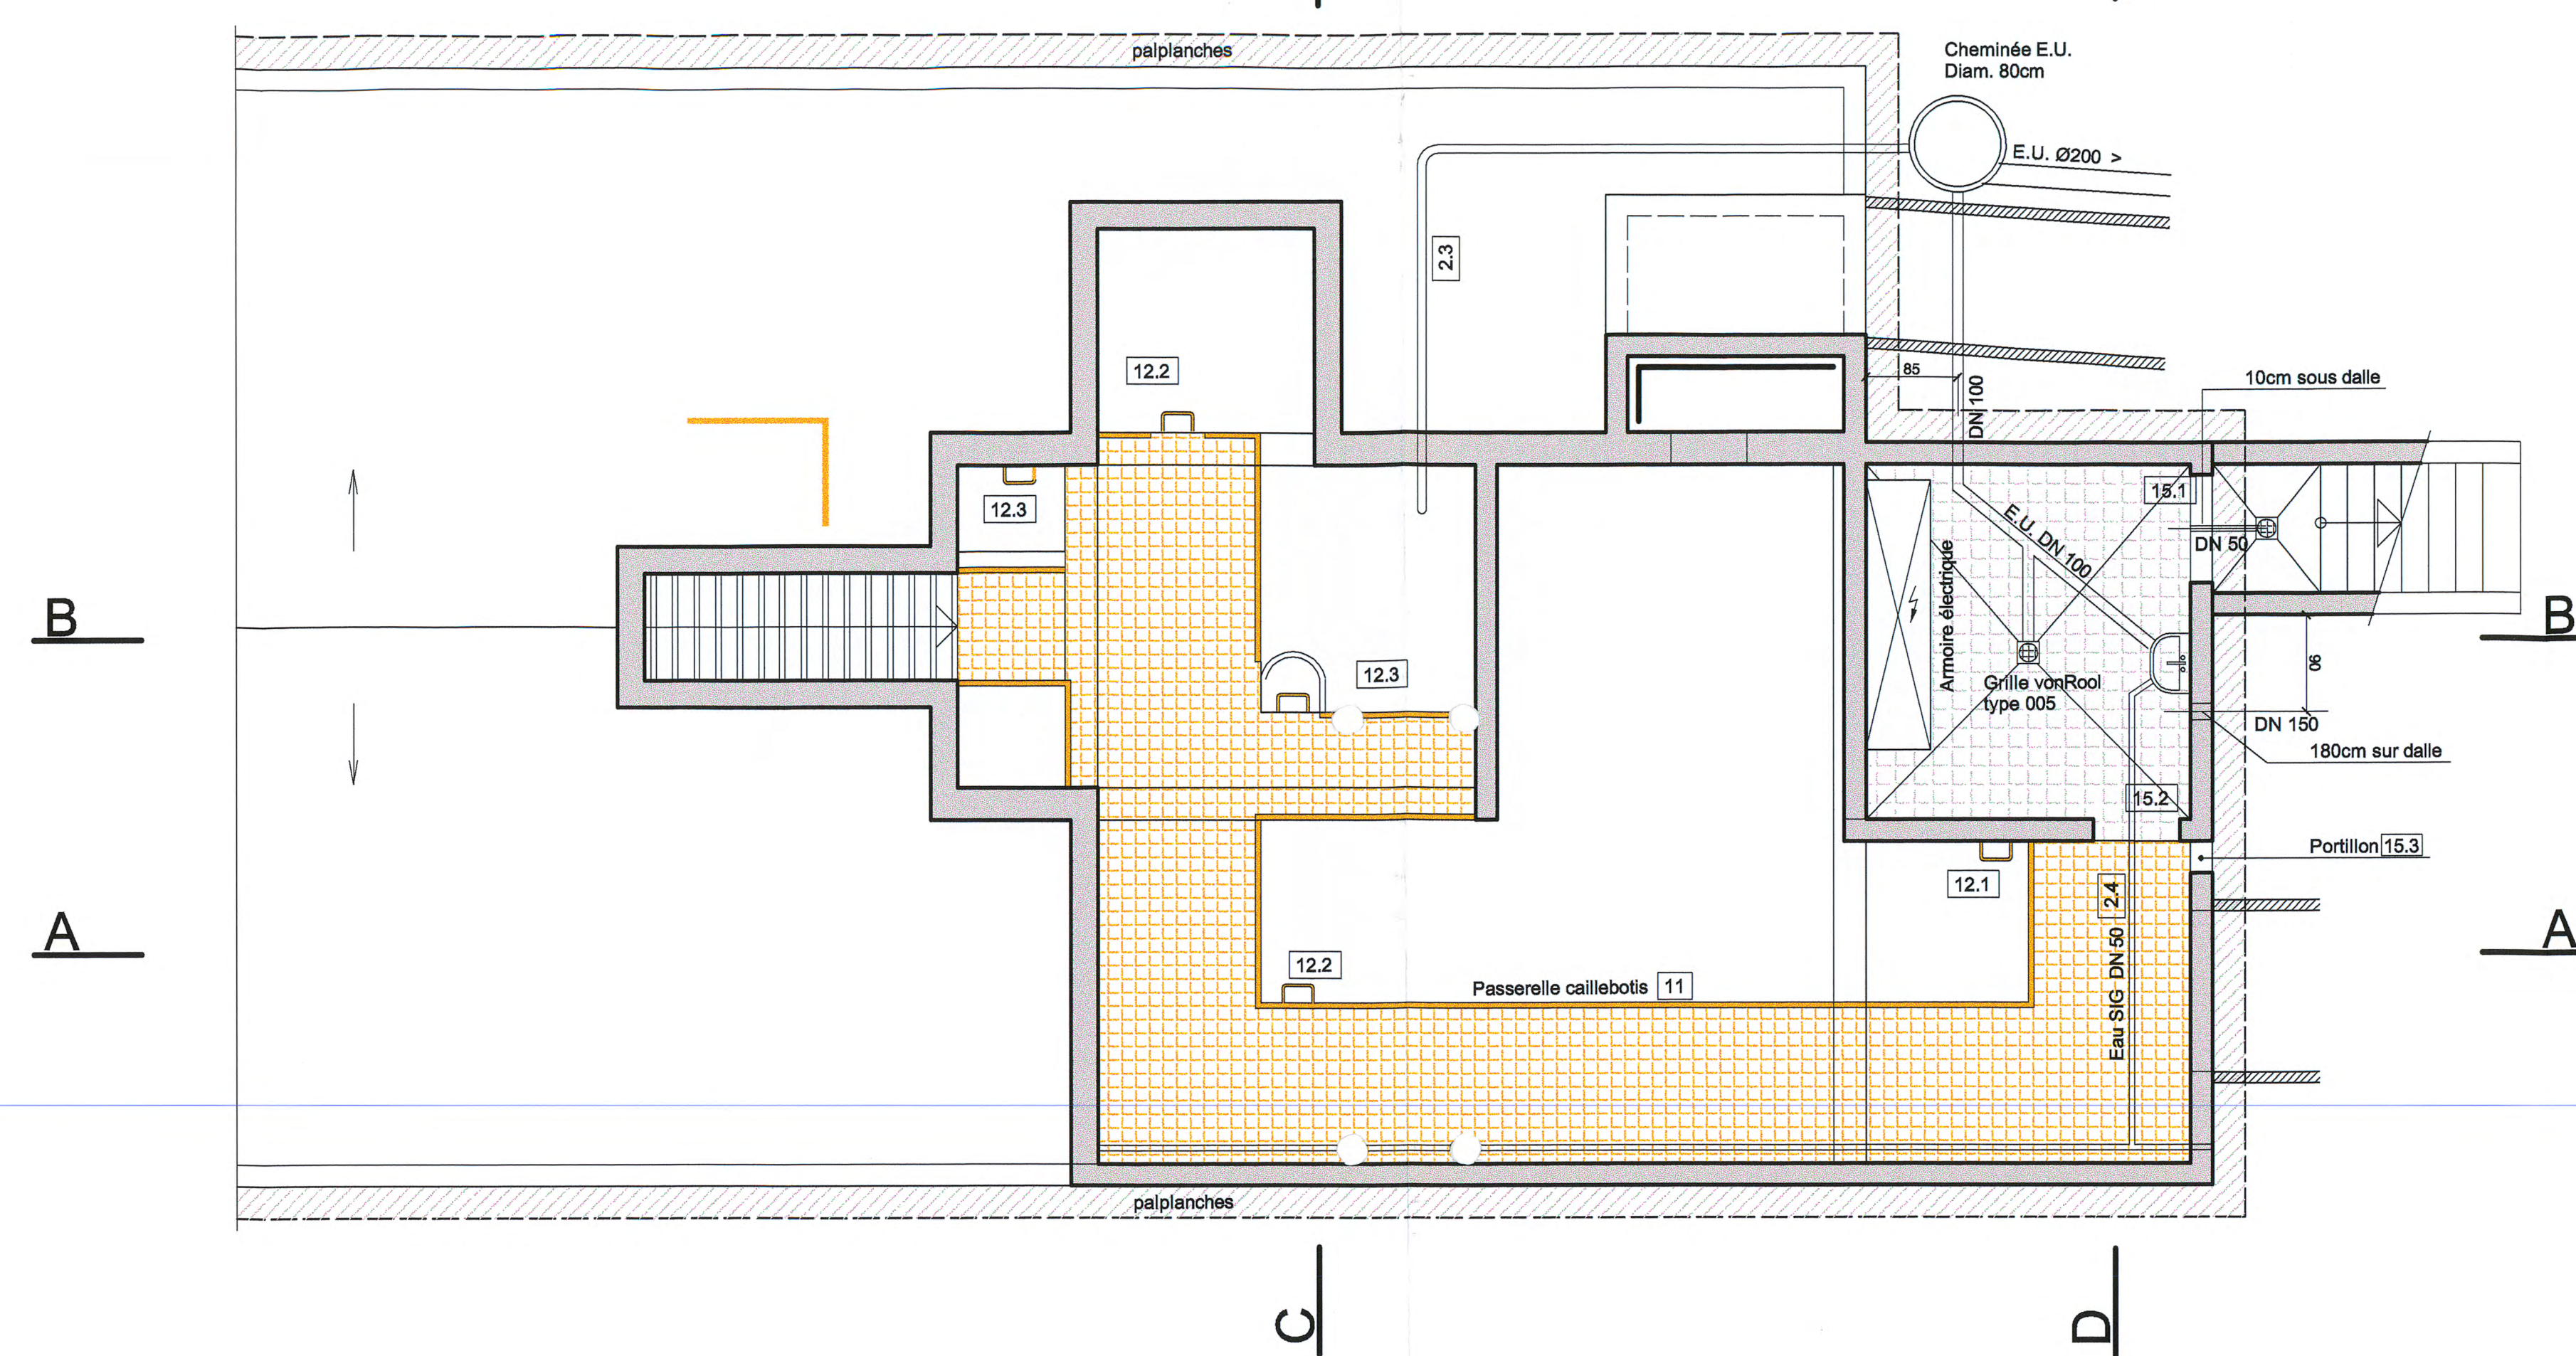


C

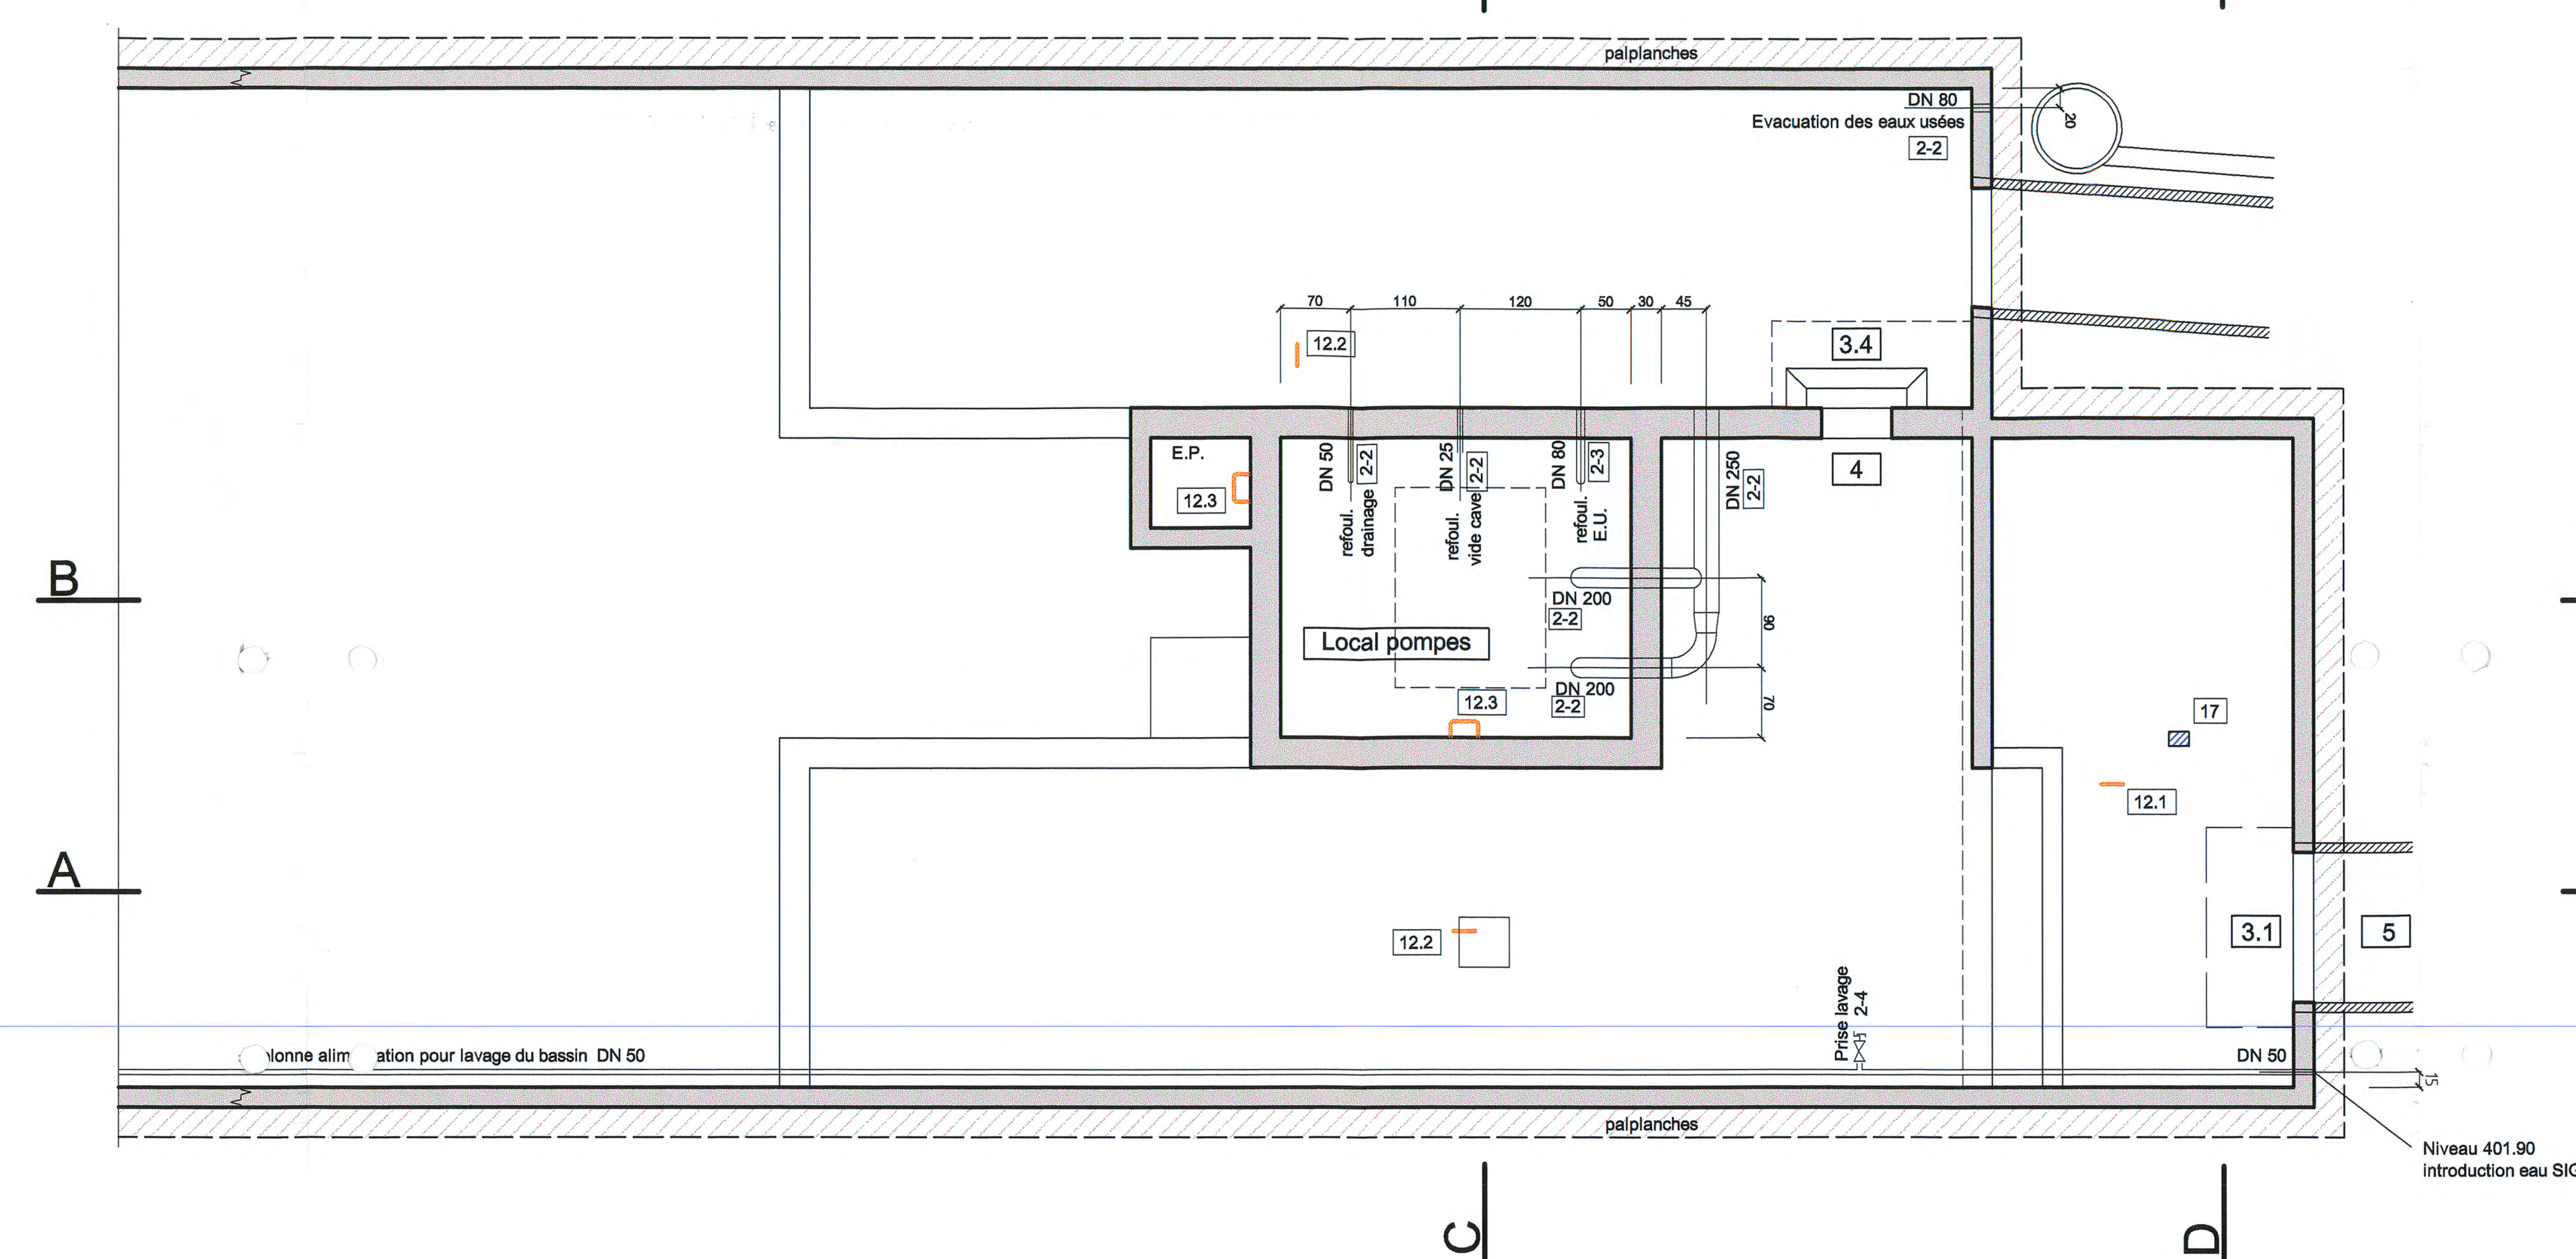


9


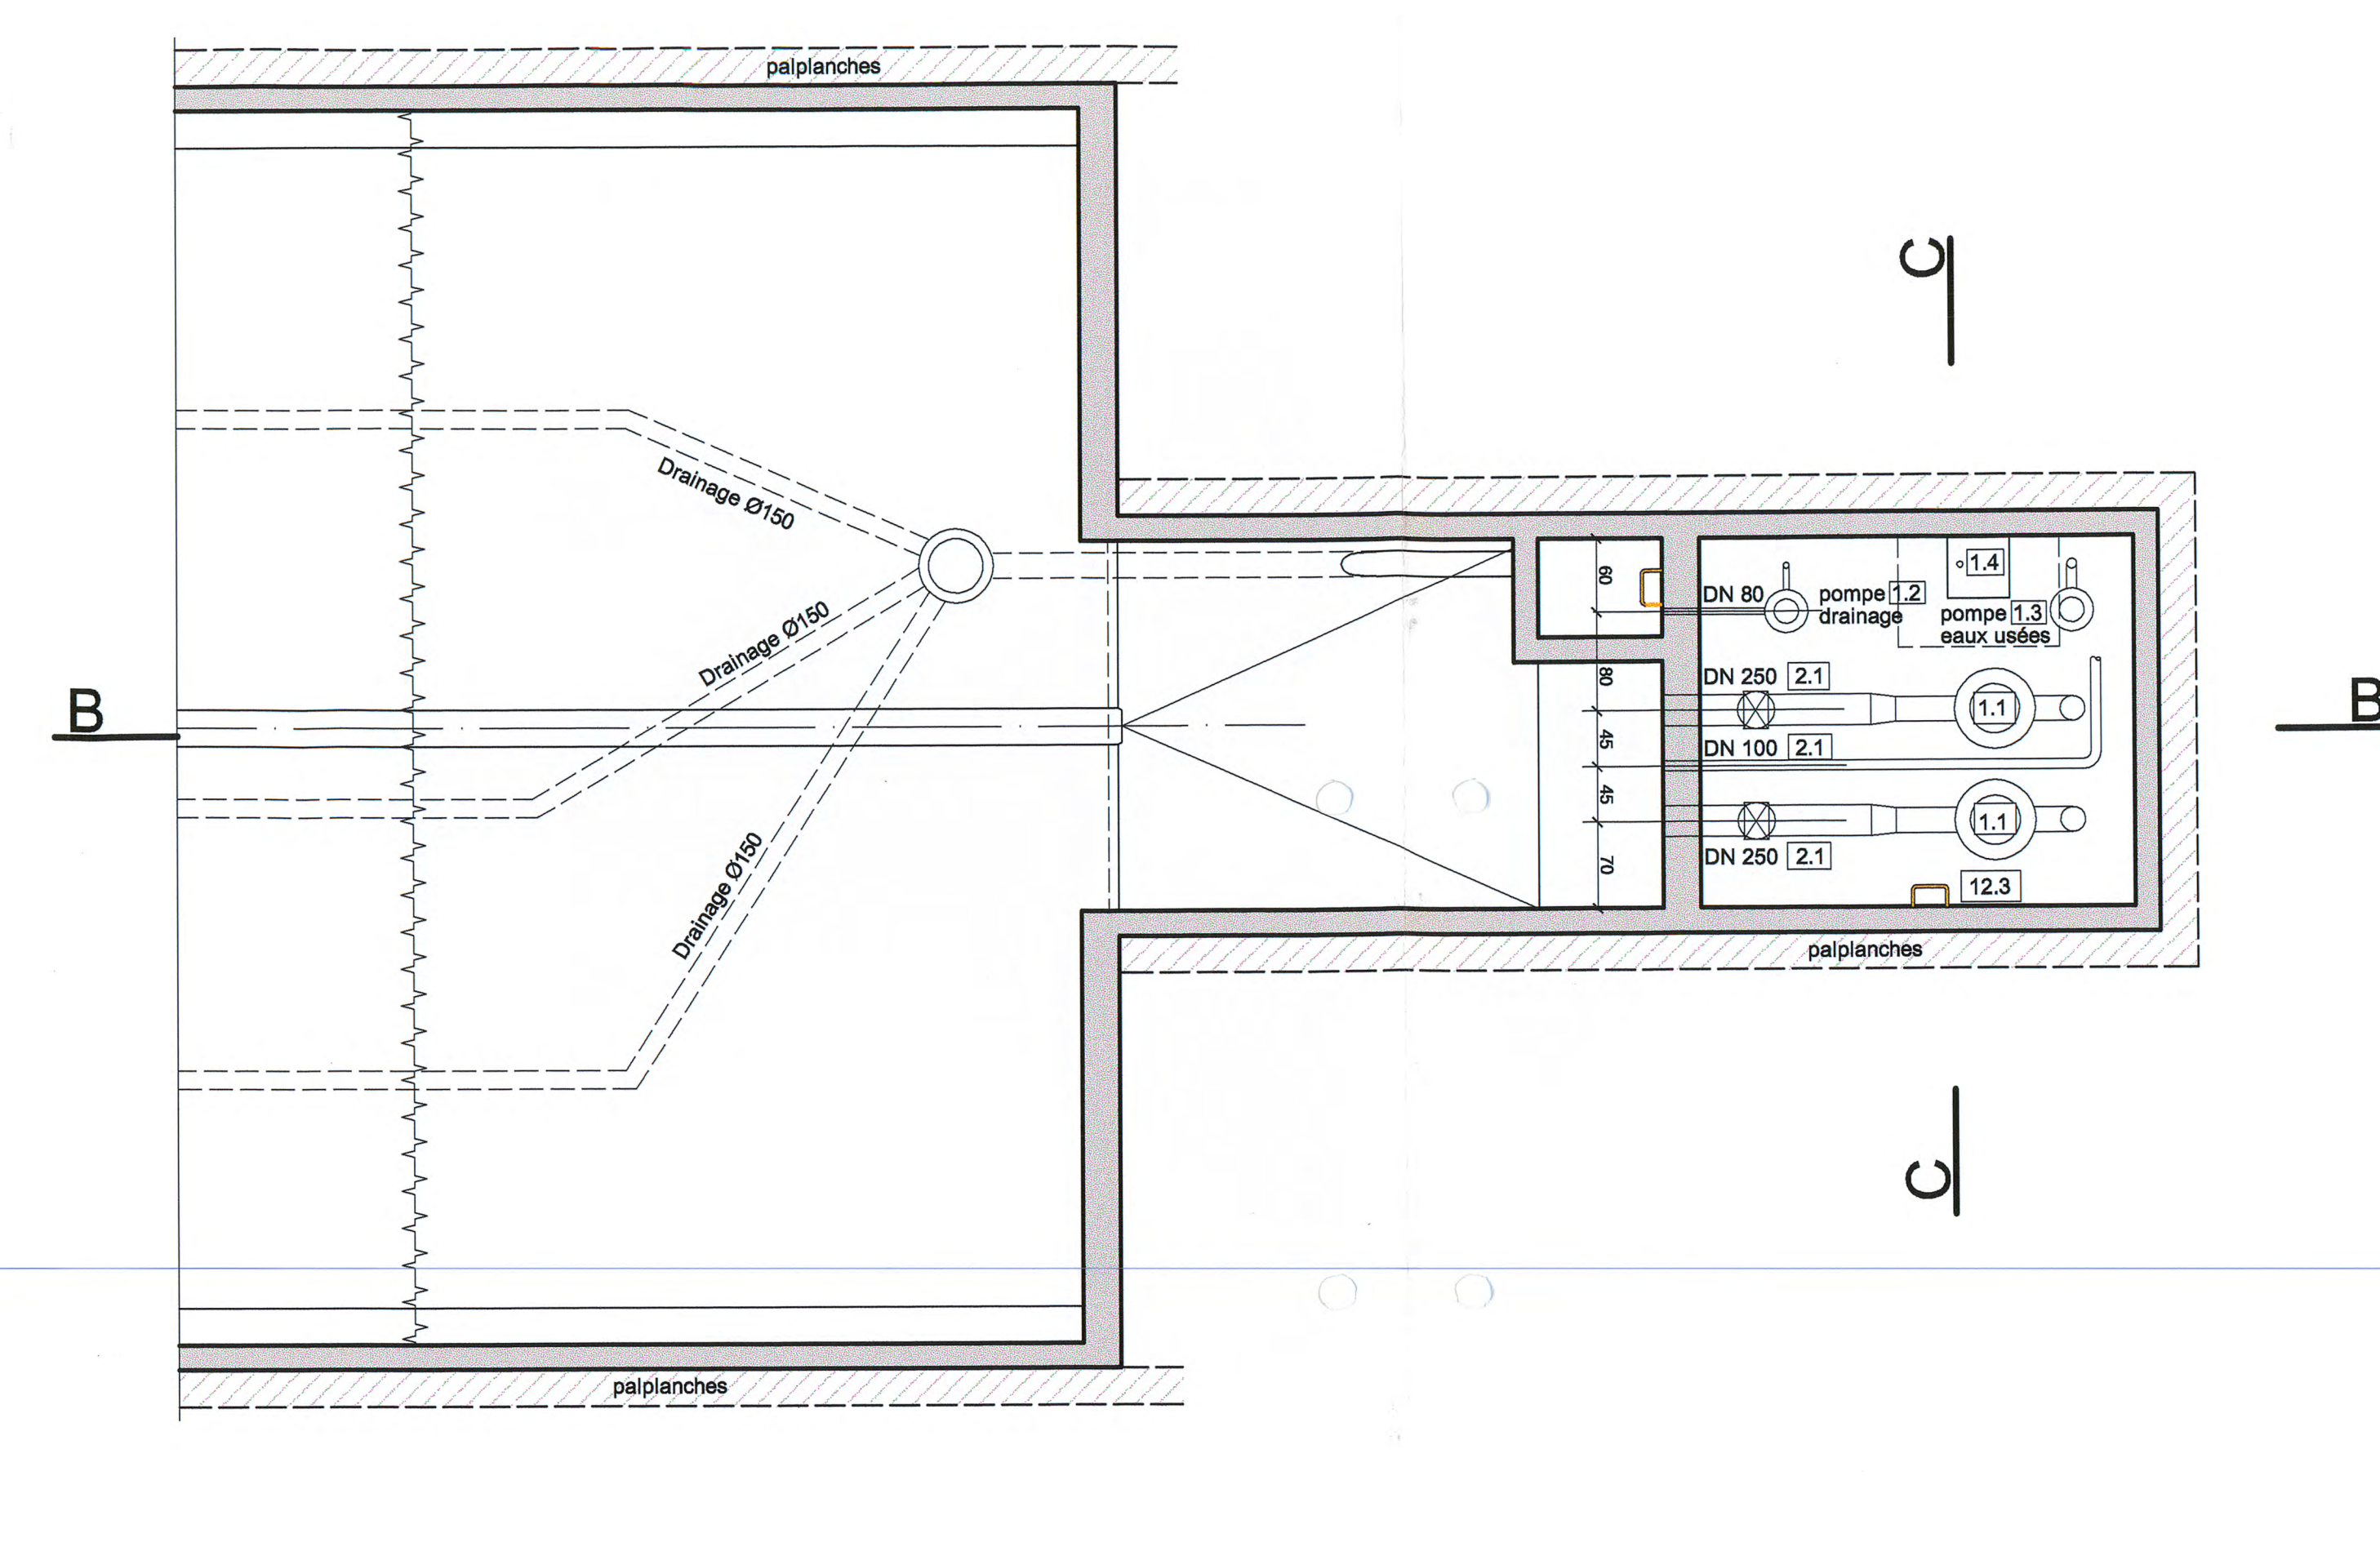


--	--	--

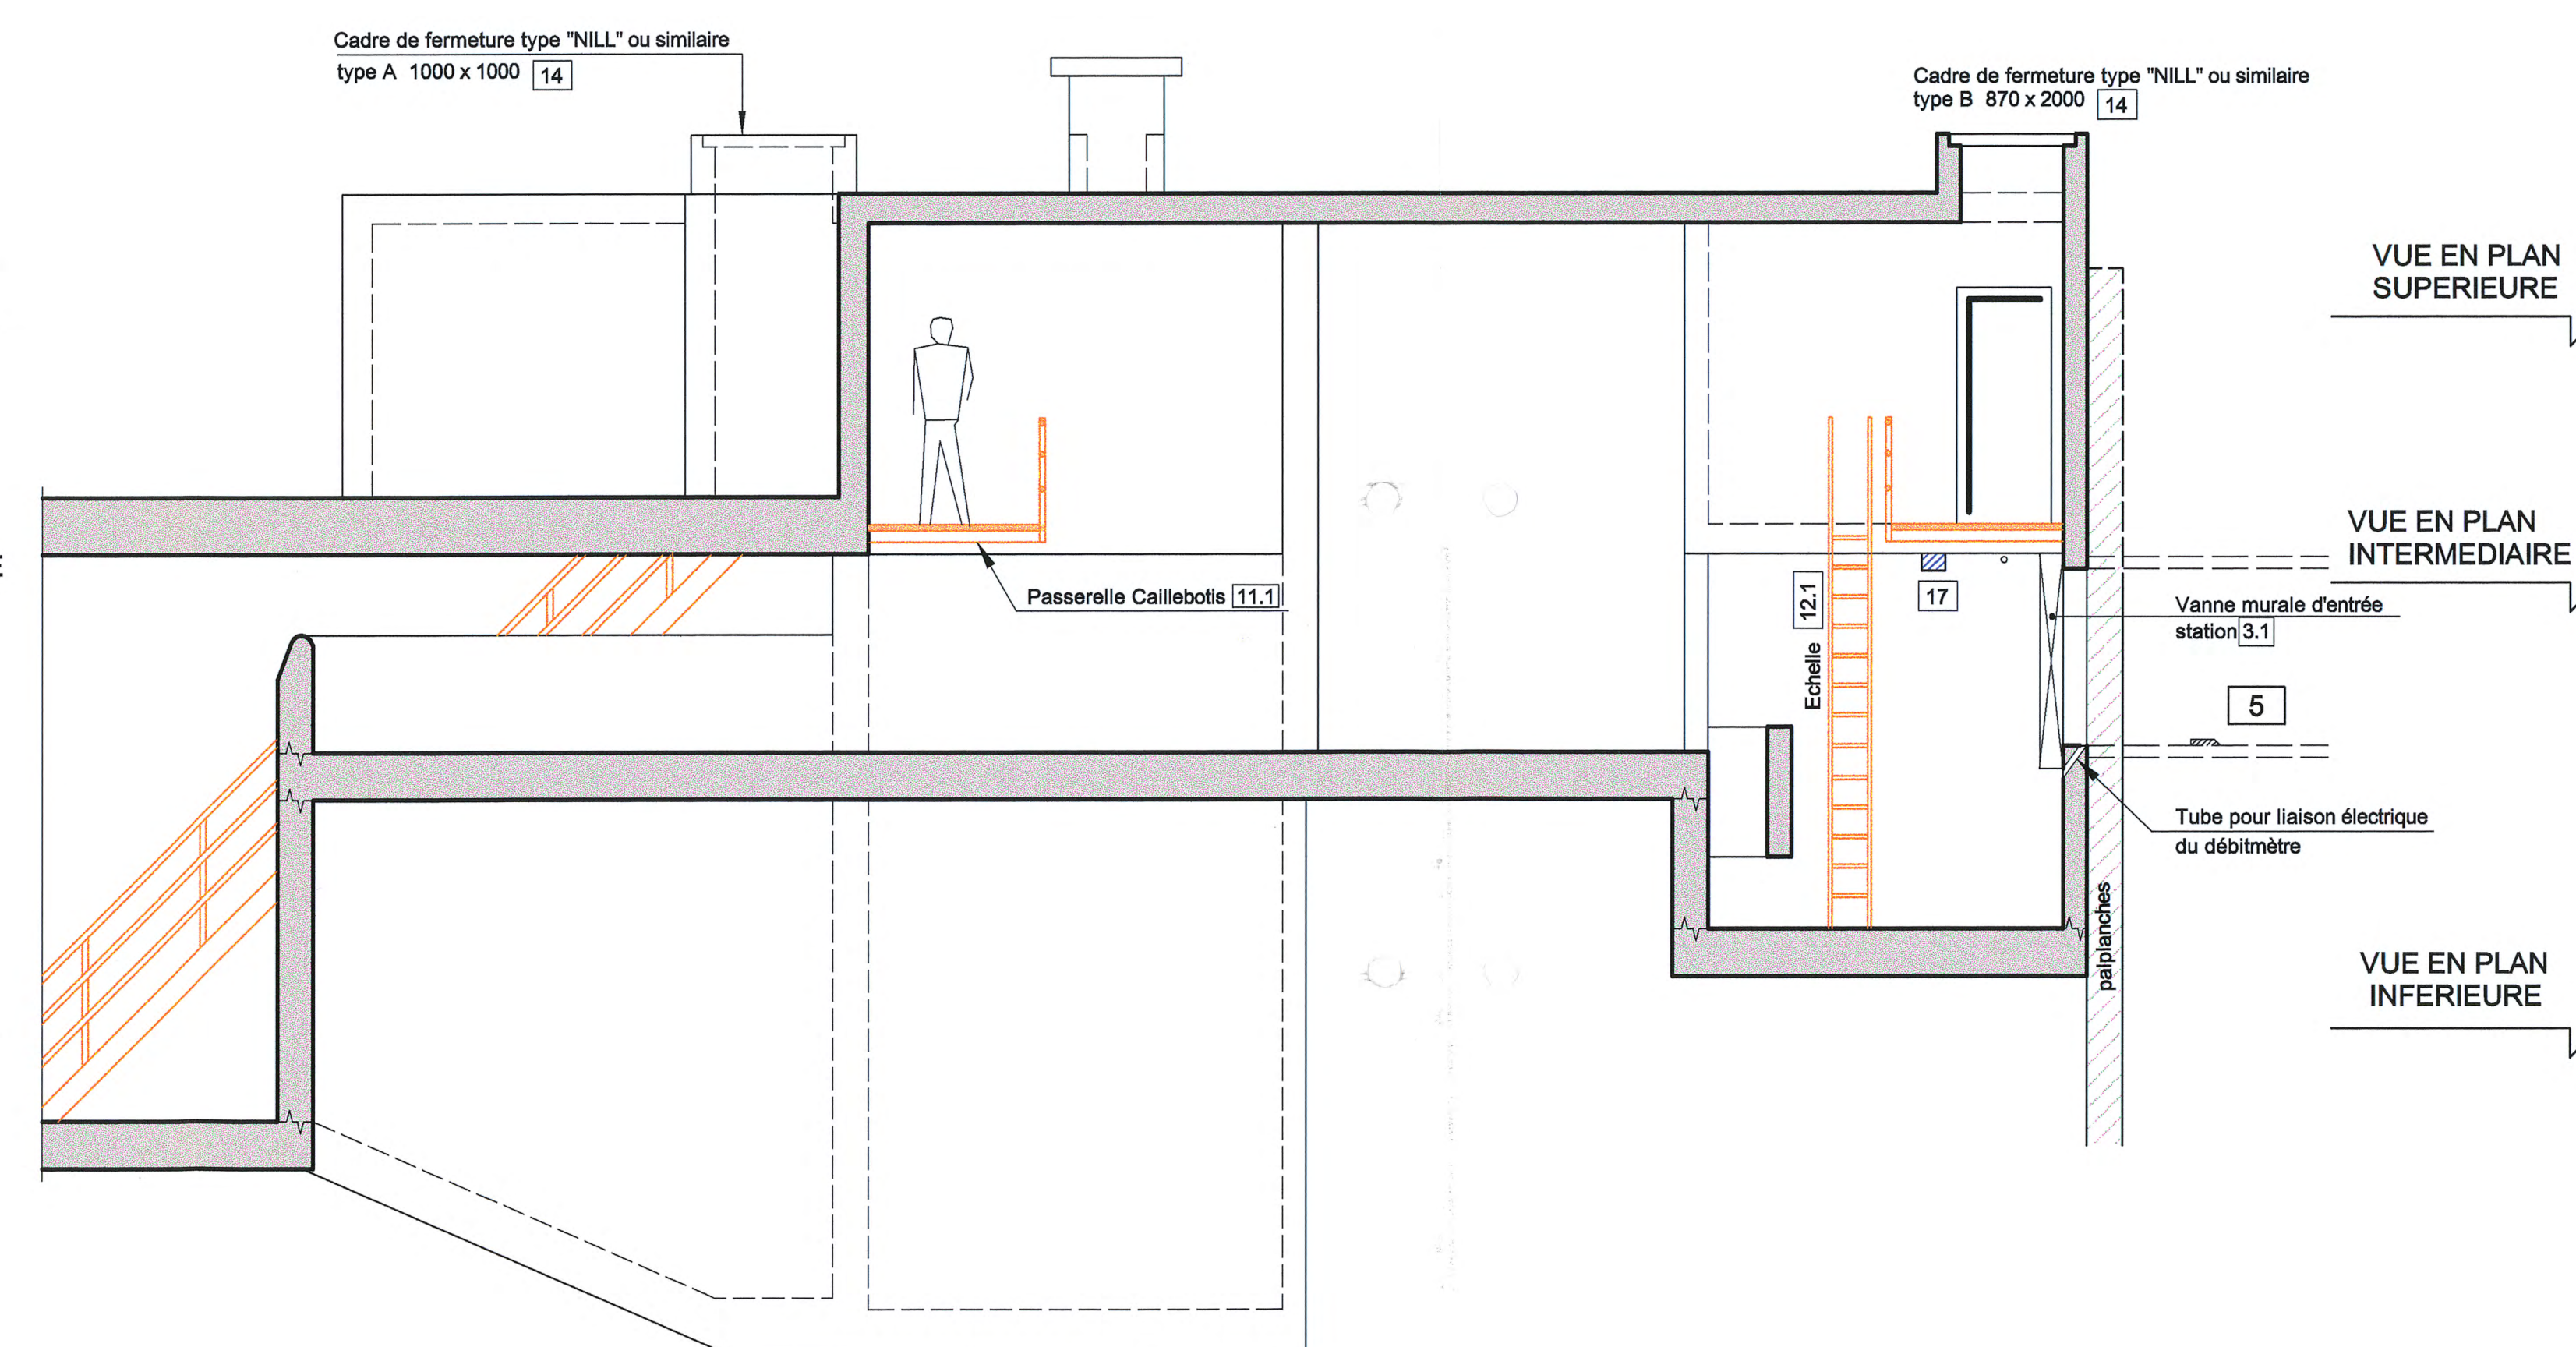


1151

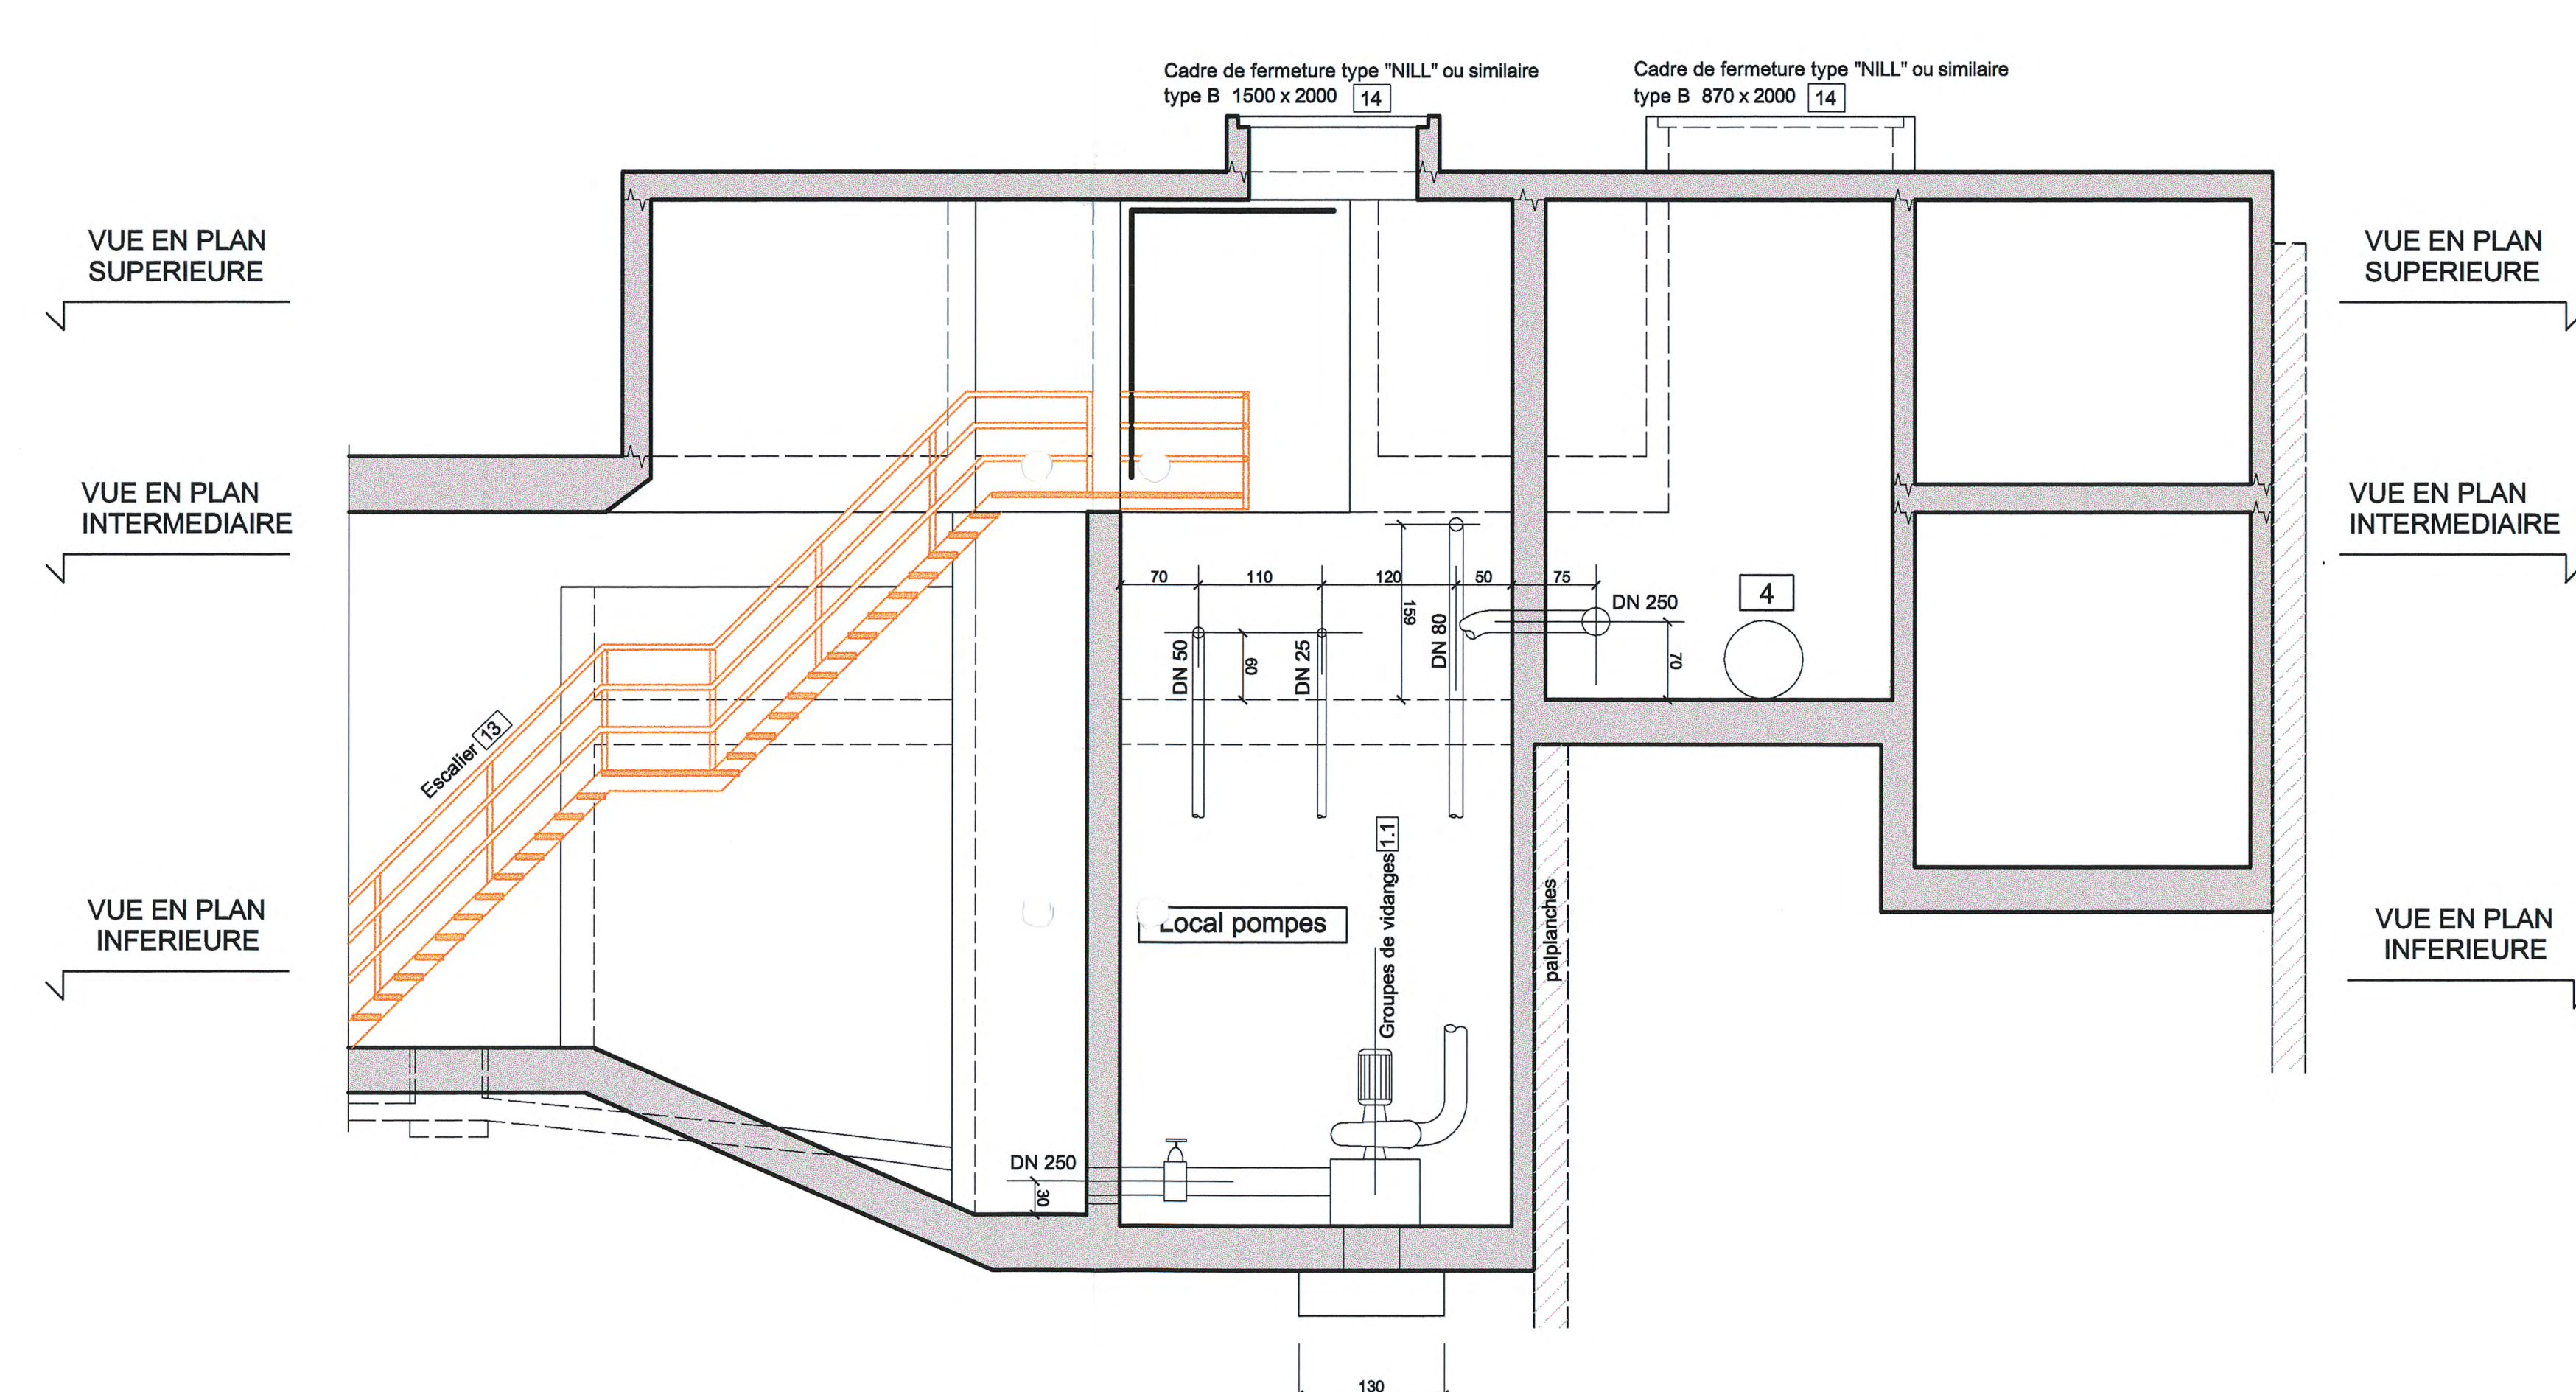

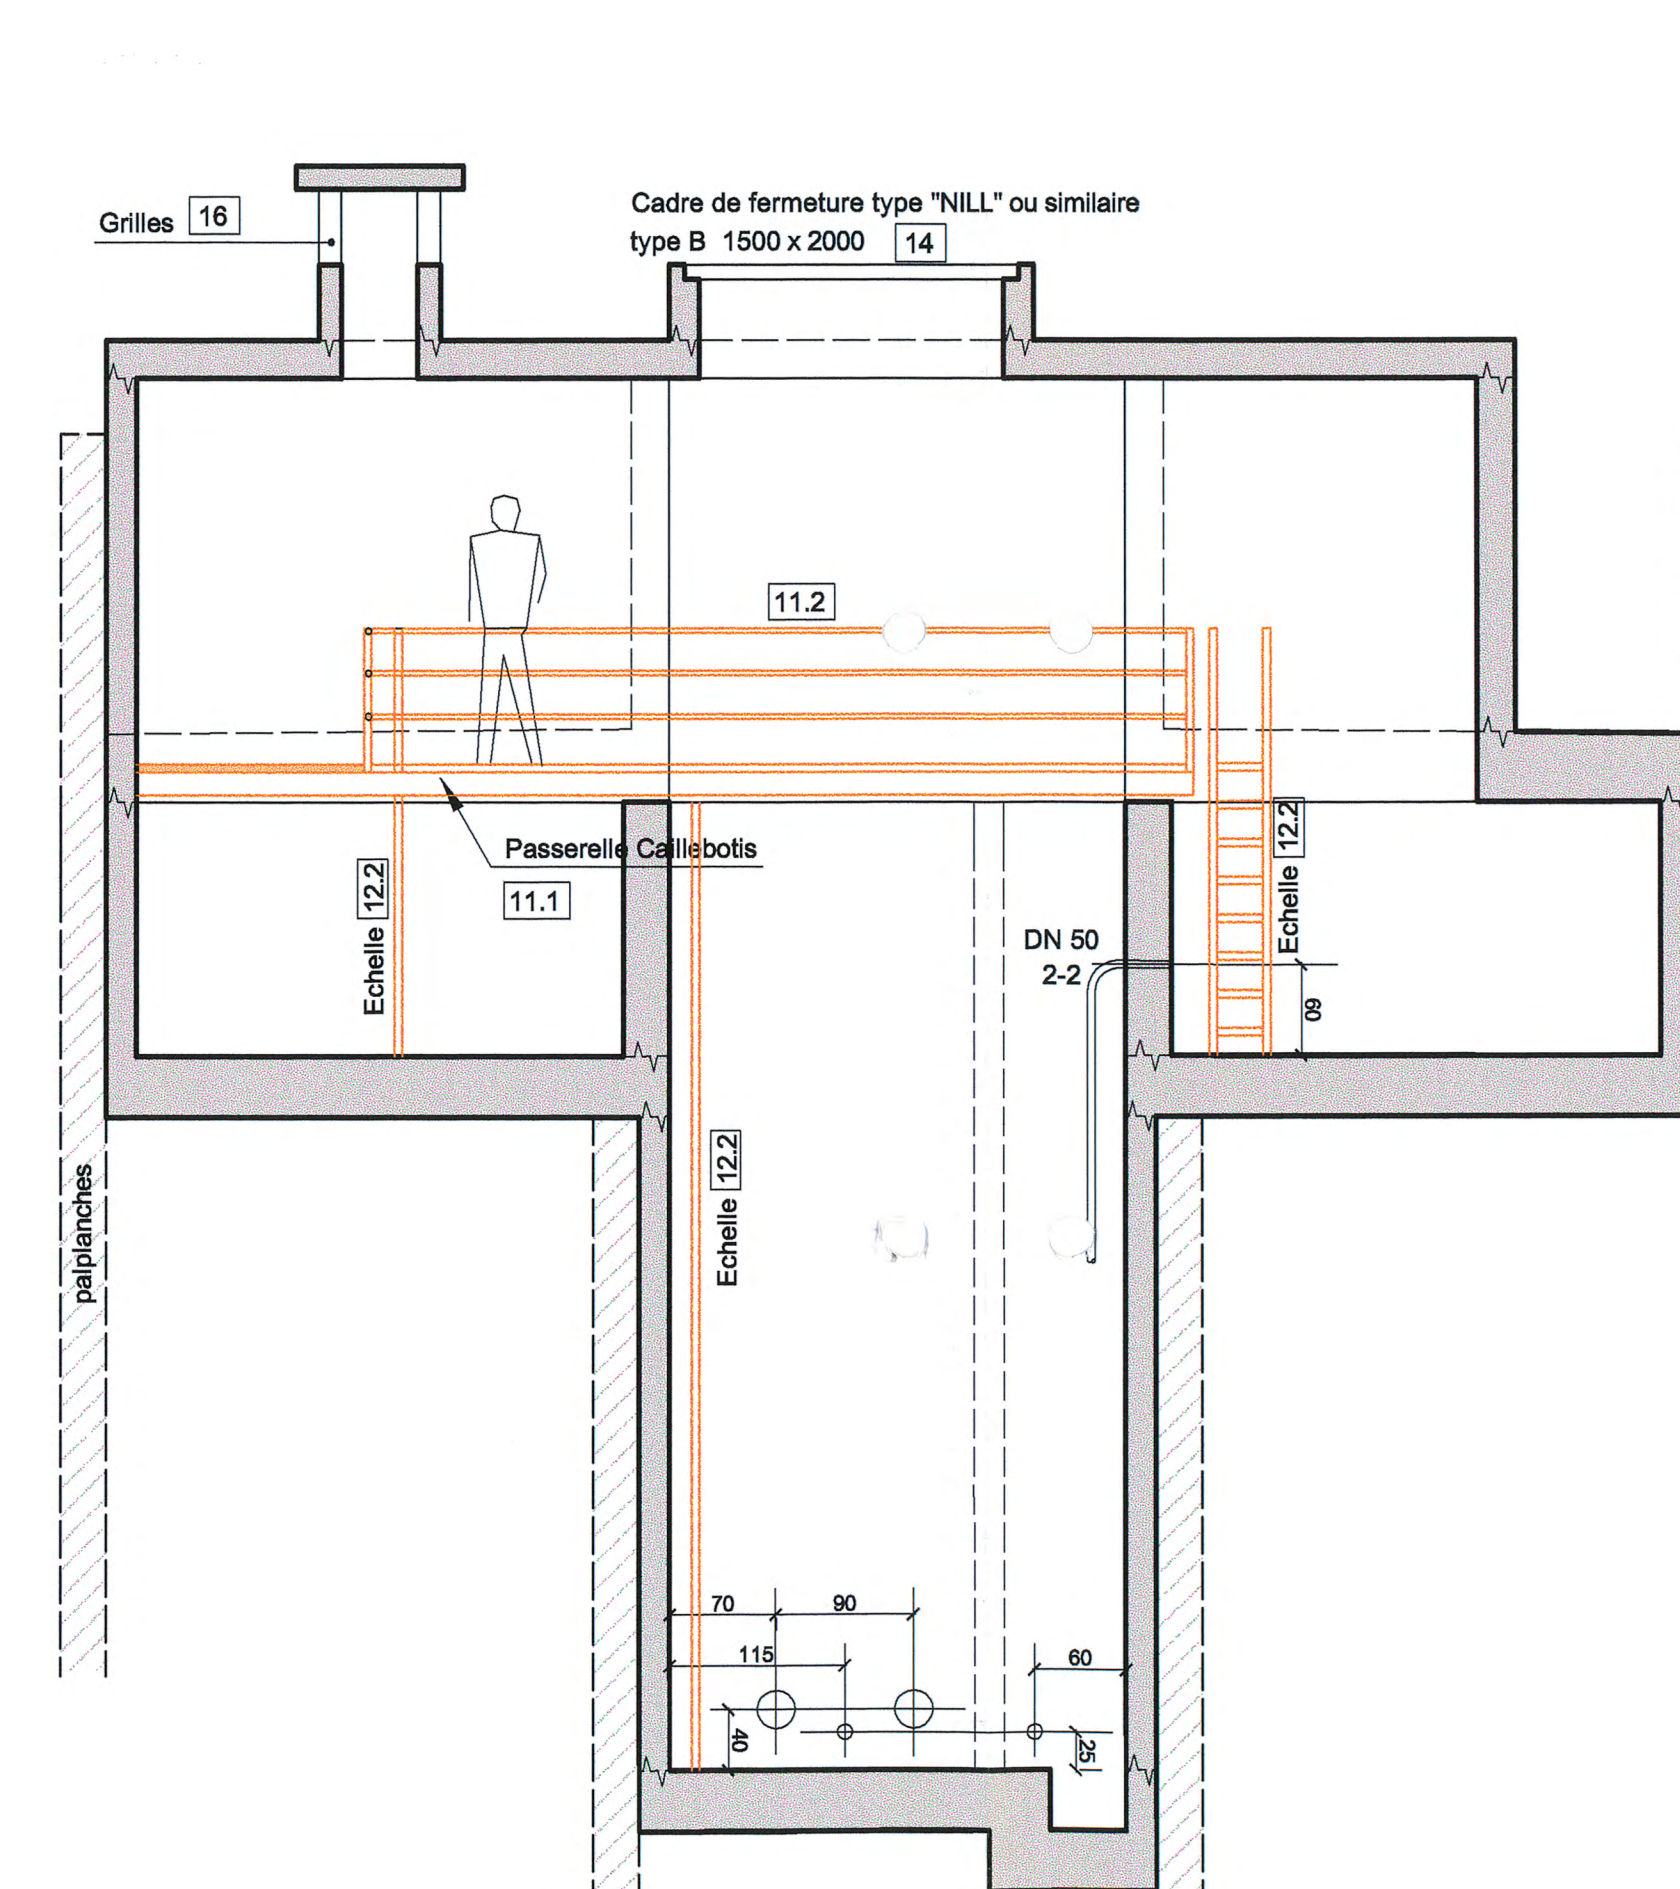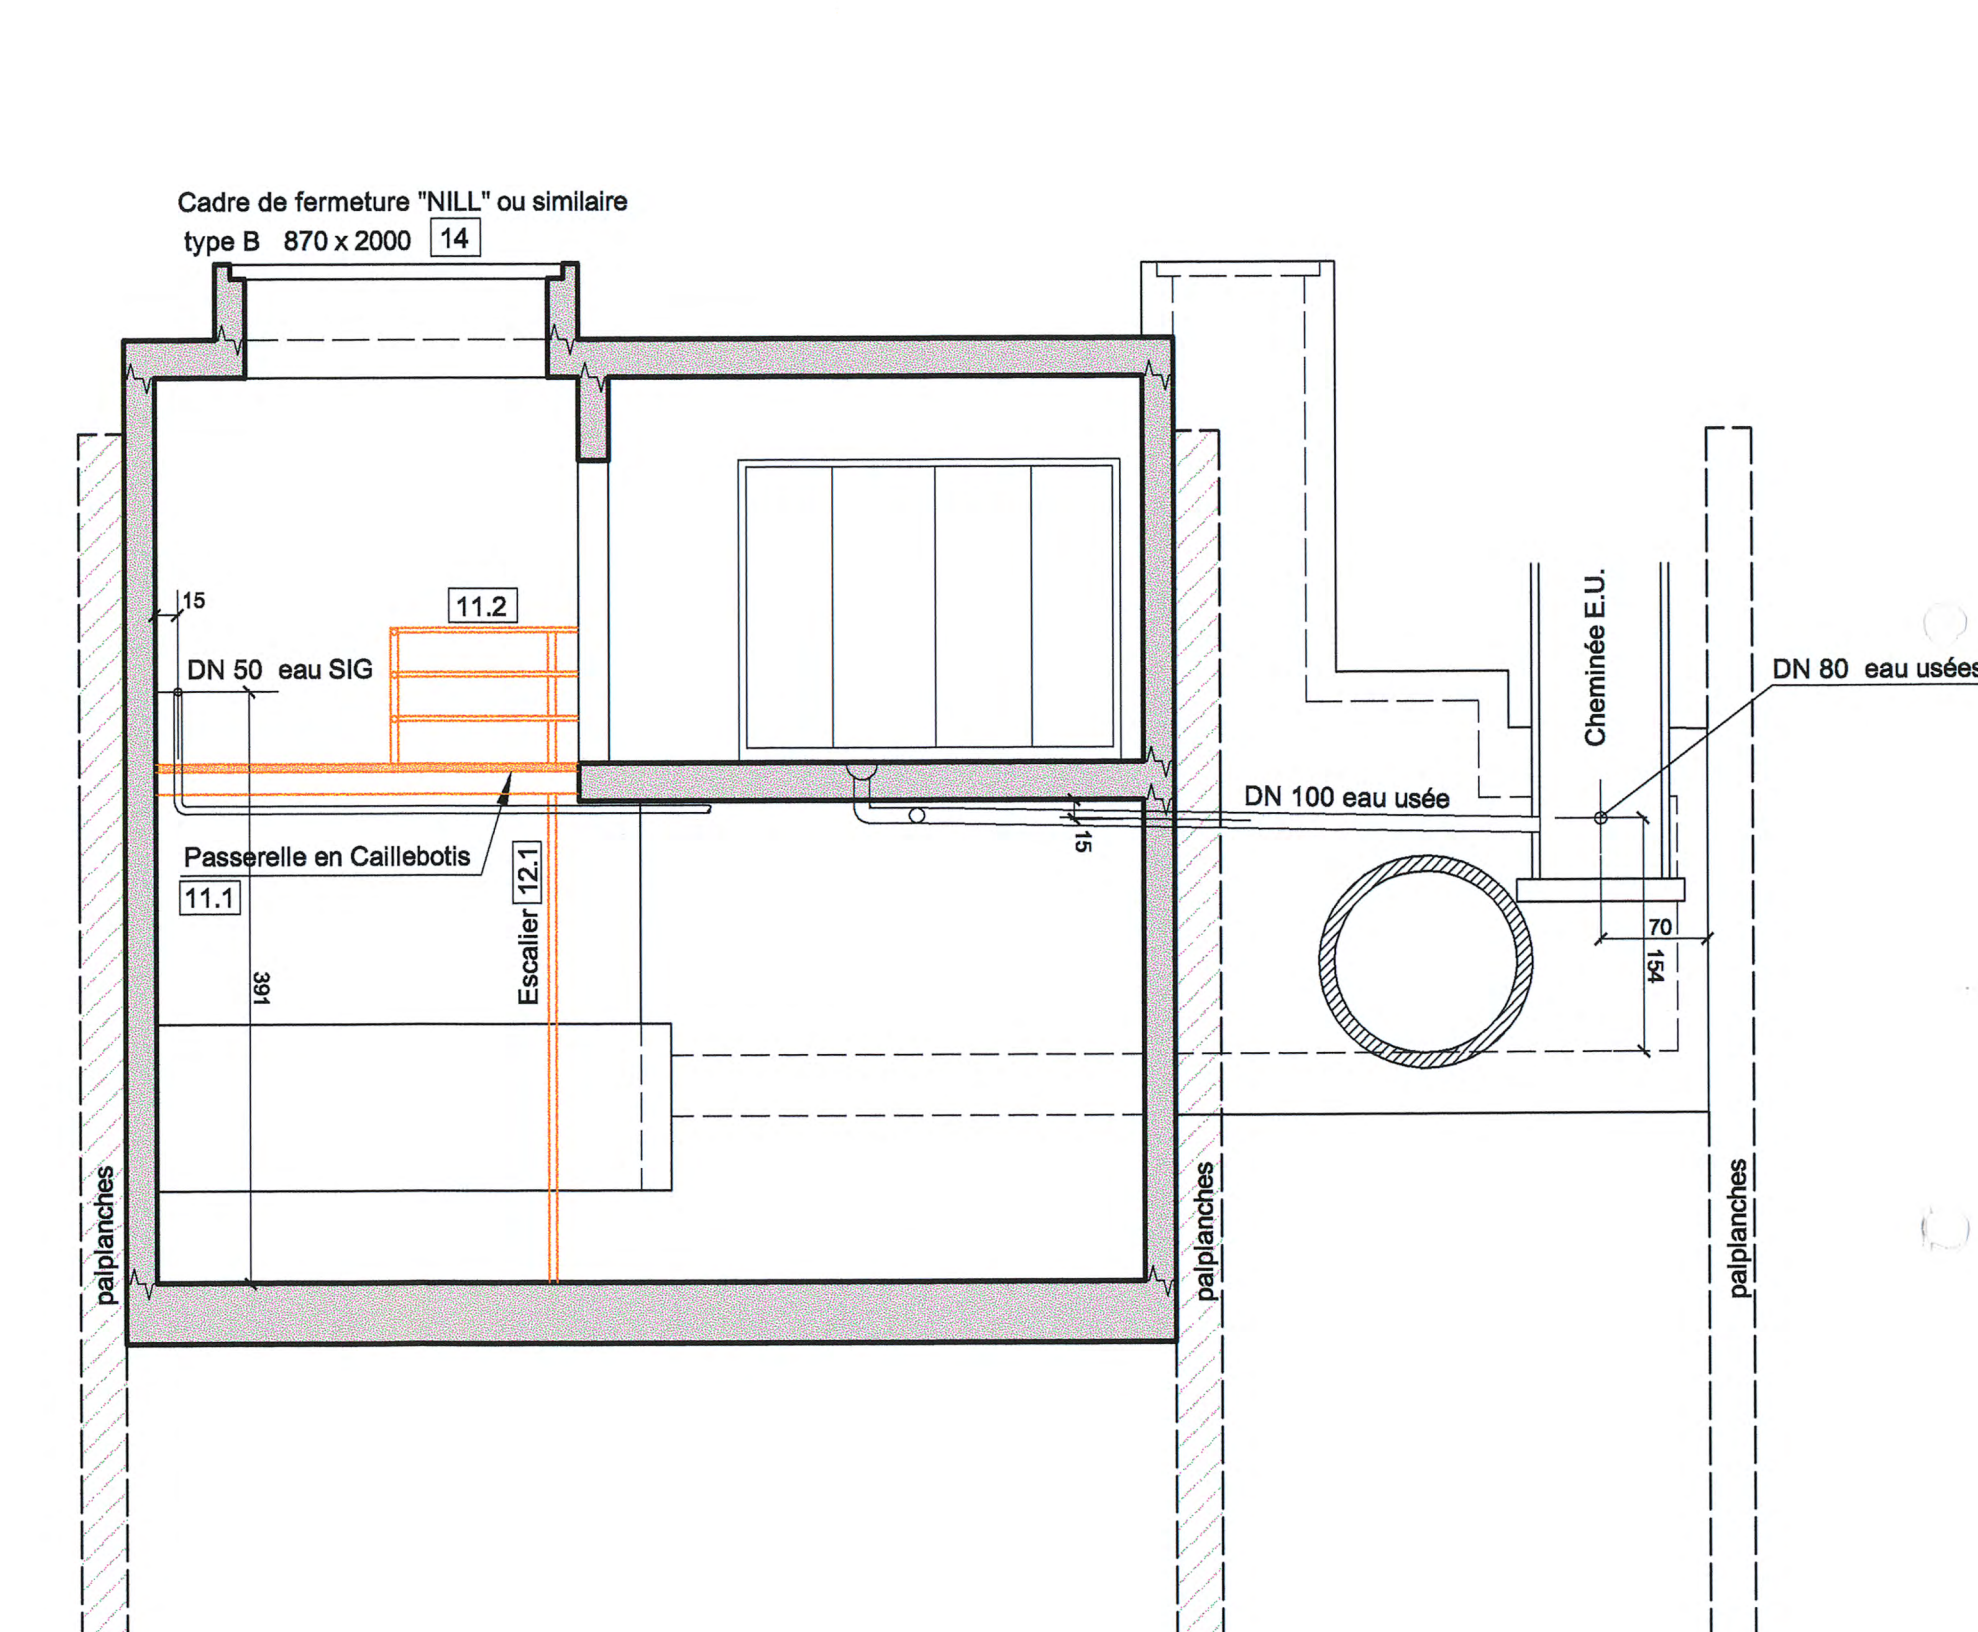[illegible]

NOTA: Les indications ☐ se réfèrent aux articles de la soumission

MODIFICATIONS			
A			
B			
C			

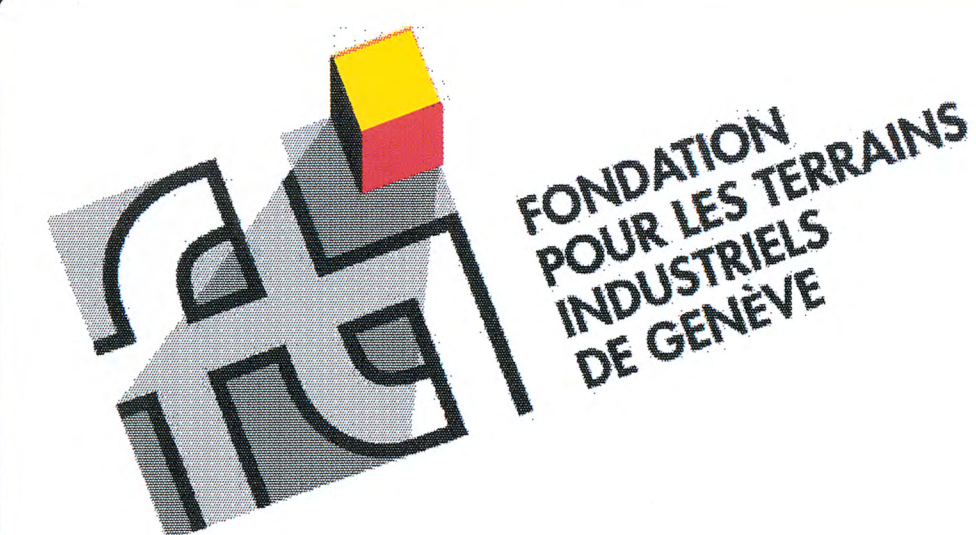

ZIPLO

(Zone Industrielle de Plan-les-Ouates)

EXTENSION

BASSIN DE RETENTION

EQUIPEMENTS

LOCAL TECHNIQUE

CONFORME À L'EXÉCUTION

J.P. KUHN et J.C. WASSER S.A. Géomètres officiels Tél : 342.61.42 Fax : 301.08.51

c. fischer s
BUREAU D'INGENIEURS CMILS
Route de St-Julien, 288
1258 PERLY
Tél:885 95 20 Fax:885 95 21
E-mail: info@c-fischer.ch

Dessiné le:	Par:	ECHELLE(S):	1:50	
10 sept 2002	J.D.F.	N° AFFAIRE	N° PLAN	IN
Vérifié le:	Par:	1036.1	112	