
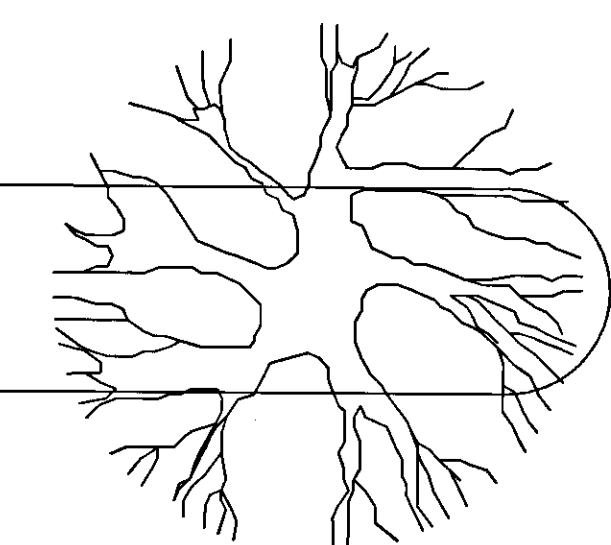
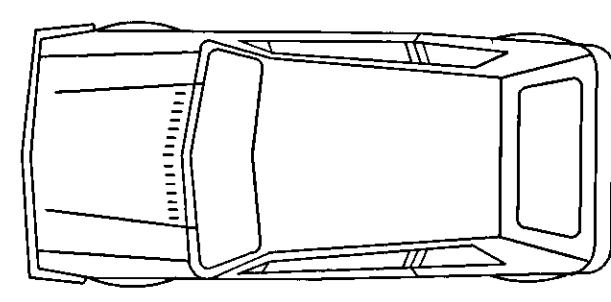


Dachaufsicht - Einteilung Kertoplaten
Mst. 1:50

± 0.00 = 472.60

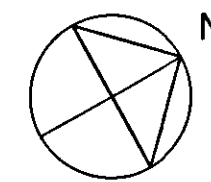

- Pflichten des Unternehmers:
1. Die Pläne und der Vertrag sowie alle uebrigen Unterlagen sind auf ihre Richtigkeit zu pruefen. Allfaellige Unstimmigkeiten sind der Bauleitung unverzueglich zu melden. Aenderungsvorschlaege sind mit der Bauleitung vorgaengig zu besprechen. Vor Arbeitsbeginn sind die ausfuehrenden Arbeiten mit der Bauleitung zu besprechen.
 2. Es duerfen keine Aussparungen gestemmt oder gebohrt werden, welche nicht vorgaengig von der Bauleitung ausdrucklich bewilligt wurden.
 3. Die Masse sind vom Unternehmer auf eigene Verantwortung am Bau aufzunehmen, resp. zu pruefen

BAUDEPARTEMENT DES KANTONS AARGAU

BREMgarten - DIETIKON - BAHN

314 / 02a
AKM
Architektur + Generalplanung, Klemm + Matthias ETH/SIA
Hochstrasse 110 8044 Zuerich CH
Telefon 01/252 37 37 Fax 01/252 37 38
e-Mail akm@matthias.ch

STATION RUDOLFSSTETTEN

© Dieser Plan ist urheberrechtlich geschuetzt. Keine weitere Benutzung ohne Einwilligung des Verfassers.

PERRONDACH Revisionsplan

Dachaufsicht

Bauherr Projektleitung
Datum Visum