

Gekennzeichnet durch "E1" und "E2".

Notlicht "1.1.1" heisst: Linie 1.1, Leuchte 1. Die Reihenfolge ist einzuhalten.

technischen Dienstes der EMPA stattfinden. Für Schäden durch mutwillige Schaltungen haftet vollumfänglich der Verursacher.

schaltet die entsprechende Reihe ab.

weiterhin verwendet werden



/ Geschoss B = $\pm 0.00 = +433.50$

mitliche Masse, mit Ausnahme der Tür- und Fensterhöhen sind Rohmasse, stützige Umkleenheiten sind vor Inangriffnahme der Arbeiten oder sofort nach Auftreten der Bauleitung abzuklären.

Höhen sind gemessen ab OK hoherem fertigem Boden oder OK fertig Schwellen UK rohem rotem.

Isthöhen sind gemessen ab OK fertiger Bank bis UK fertigem.


Ab Hinhöhe über Spezialpläne angegeben, so sind diese verbindlich.


Abstricharbeiten siehe Ingenieurpläne.

Abmessungen siehe Ausstattungspläne.

Abstricharbeiten siehe Abstrichpläne.

Die Masse sind am Bau zu nehmen. Unstimmigkeiten sind der Bauleitung unverzüglich mitzuteilen.

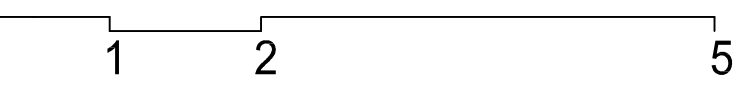

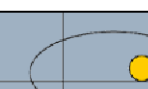
andsetzung Gebäudehülle + Haustechnik
orgebäude eawag Dübendorf

REVISIONSPLAN

MPA REVISIONS PLAN

esgeschoss H Notlicht/Brandmeldeanlage Datum: 15.02.10

h-Nr.: 06460.70.10 Index:

Strahlplaner	
--------------	--

Mühlezelgstrasse 53 8047 Zürich Fon 044 491 14 14 Fax 044 492 72 40 www.raumfachwerk.ch
