


- Legende Heizung/Kälte
- HVL Heizung Vorlauf
 - HRL Heizung Rücklauf
 - LKW Laborkühlwasser VL
 - LKWRL Laborkühlwasser RL
 - WE Wärmepumpe
 - HK Heizkörper
 - Kugelhahn
 - Durchgangsventil
 - Absperfkappe
 - STA-Ventil
 - Thermostatventil

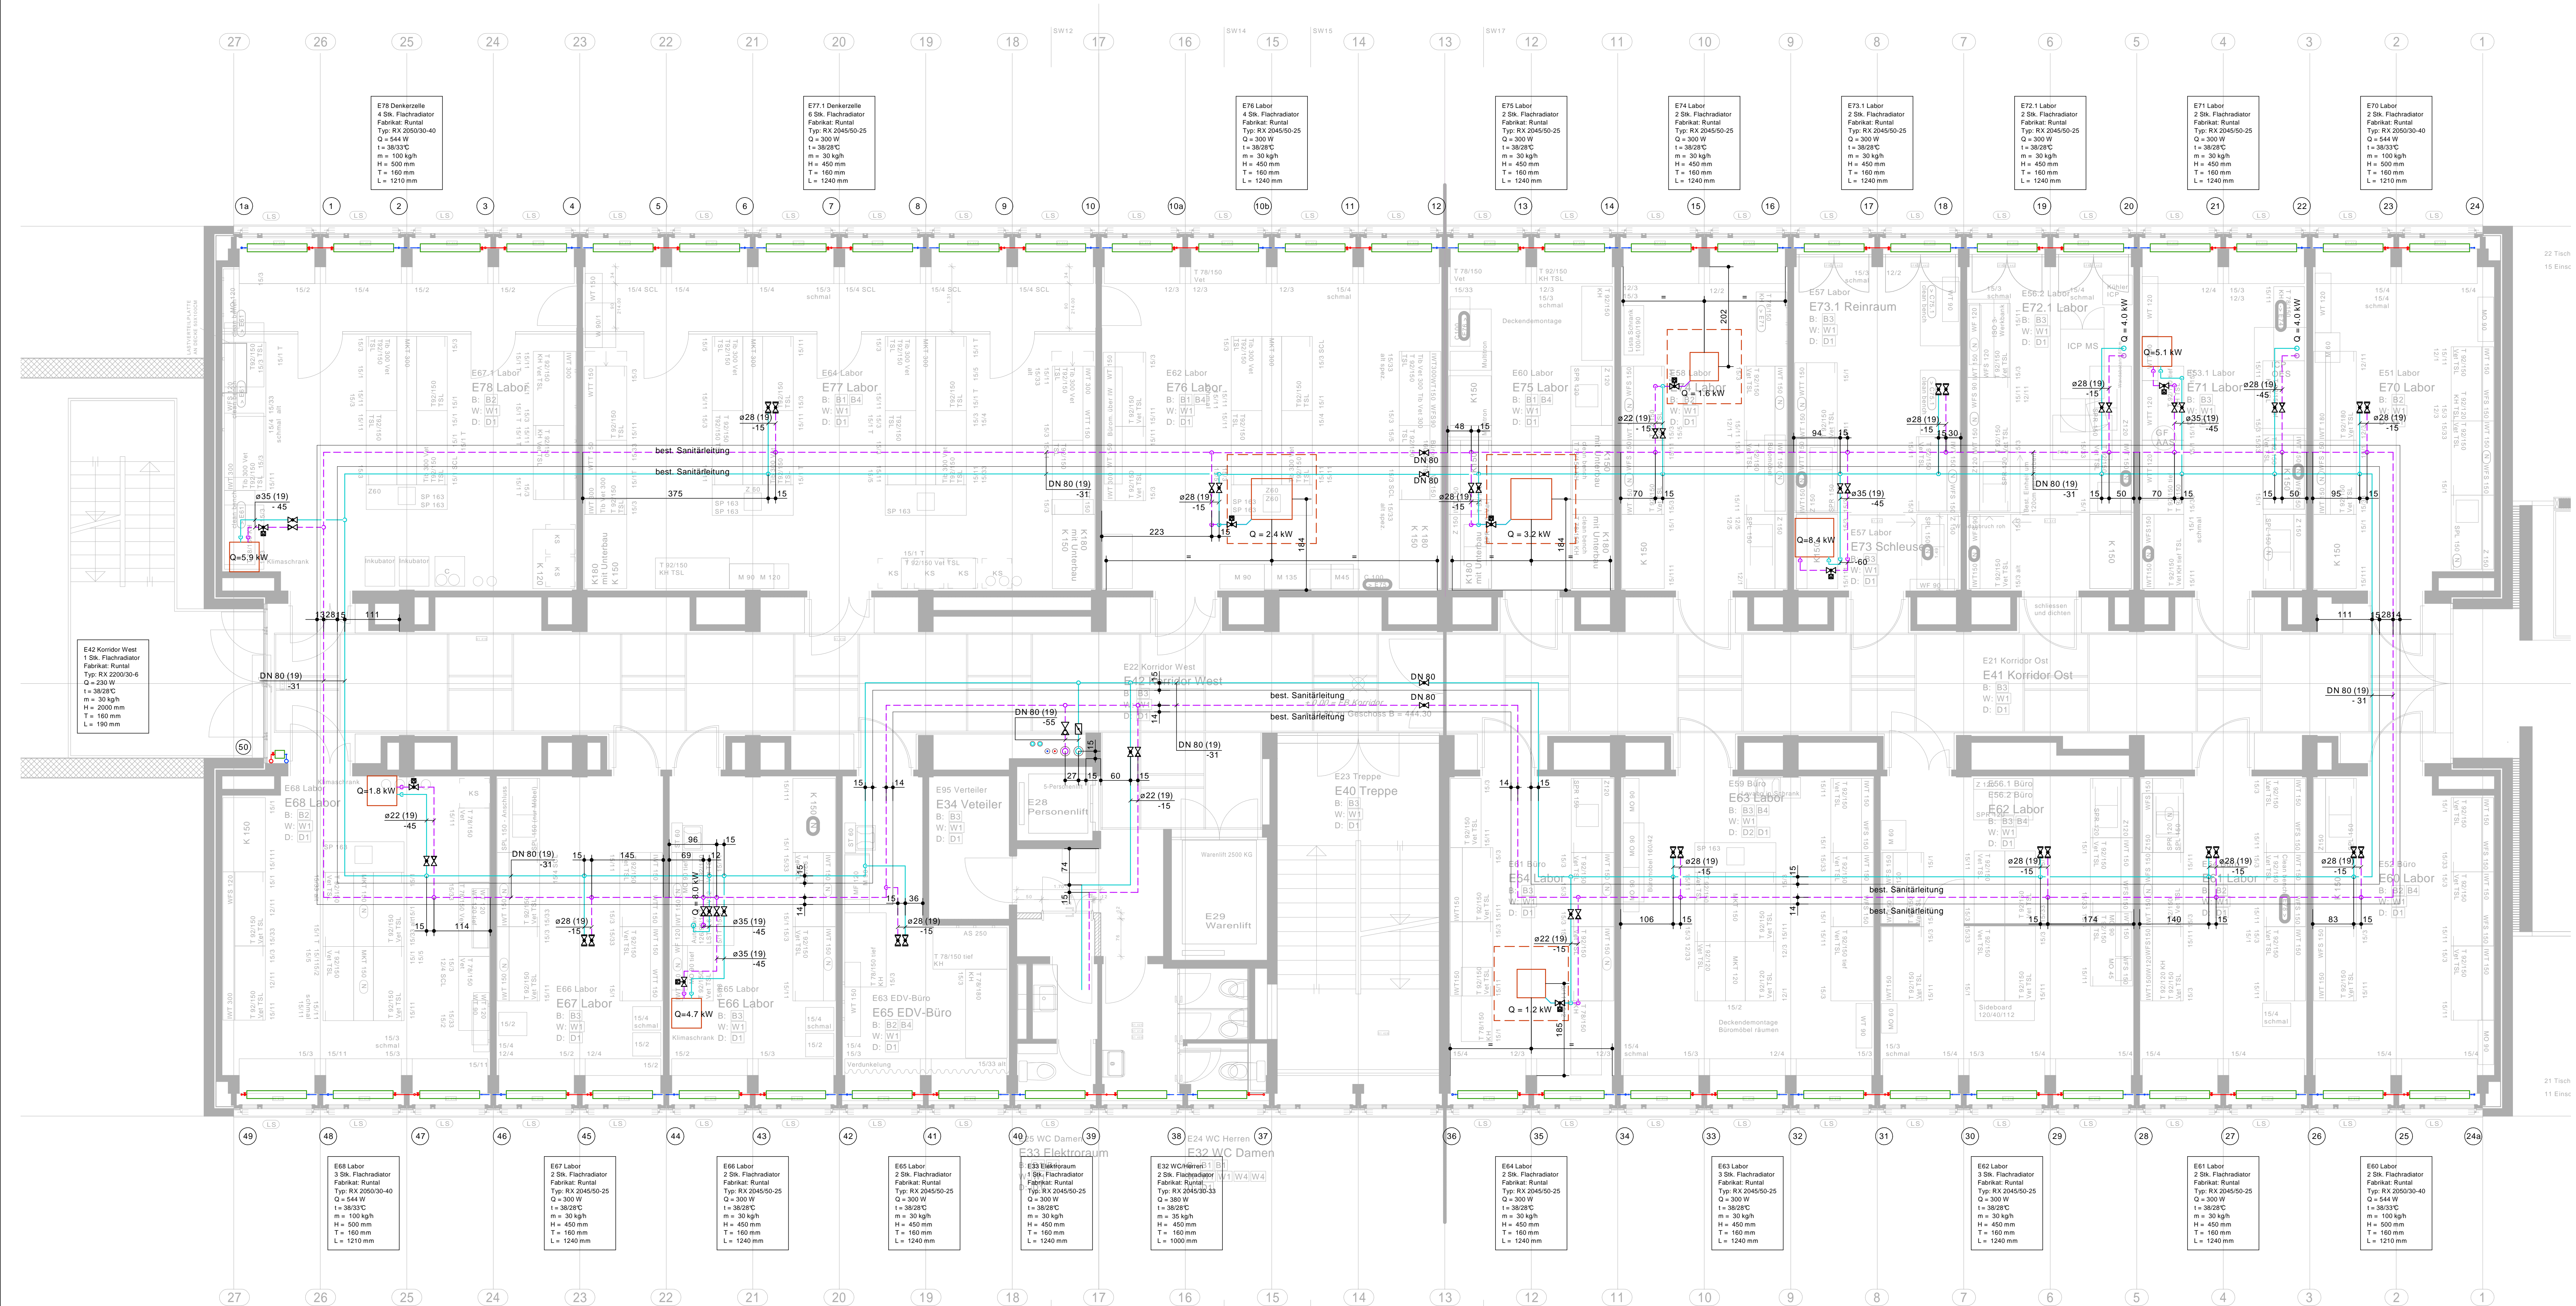

Brunner Haustechnik AG Industriestrasse 50a 8304 Wallisellen-Zürich Fon 044 874 13 00 Fax 044 874 13 99	Ingenieur / L Ü F T U N G Massstab Format Gez.
Brunner Haustechnik AG Industriestrasse 50a 8304 Wallisellen-Zürich Fon 044 874 13 00 Fax 044 874 13 99	Ingenieur / H E I Z U N G Massstab Format Gez.
Brunner Haustechnik AG Industriestrasse 50a 8304 Wallisellen-Zürich Fon 044 874 13 00 Fax 044 874 13 99	Ingenieur / S A N I T Ä R Massstab Format Gez.
Brunner Haustechnik AG Industriestrasse 50a 8304 Wallisellen-Zürich Fon 044 874 13 00 Fax 044 874 13 99	Ingenieur / G E W . K Ä L T E Massstab Format Gez.
Brunner Haustechnik AG Industriestrasse 50a 8304 Wallisellen-Zürich Fon 044 874 13 00 Fax 044 874 13 99	Ingenieur / K O O R D I N A T I O N Massstab Format Gez.
Seebachstrasse 4 8052 Zürich Fon 044 302 44 00 Fax 044 302 22 44	Elektroingenieur Massstab Format Gez.
Baumeister Thurgauerstrasse 56 8052 Zürich Fon 044 316 67 77 Fax 044 316 67 99	Bauchphysiker Wichner Akustik Bauphysik Schaffhauserstrasse 550 8052 Zürich Fon 043 299 66 33 Fax 043 299 66 44

eawag
aquatic research
Instandsetzung Gebäudehülle • Haustechnik
Laborgebäude eawag Dübendorf

Bauherrnvertretung
EMPA
Empa Bau Überlandstrasse 129 8600 Dübendorf Fon 044 823 41 41 Fax 044 823 40 06

REVISIONSPLAN
Datum: 05.02.2010
Plan-Nr.: 464-G_E_HKR
Index:

raum fachwerk
Mühelzelgstrasse 53 8047 Zürich Fon 044 491 14 14 Fax 044 492 72 40 www.raumfachwerk.ch