


Normhöhen Elektroapparate

EG / Geschoss B = $\pm 0.00 = +433.50$

Alle Masse sind am Bau zu nehmen. Unstimmigkeiten sind der Bauleitung unverzüglich mitzuteilen.

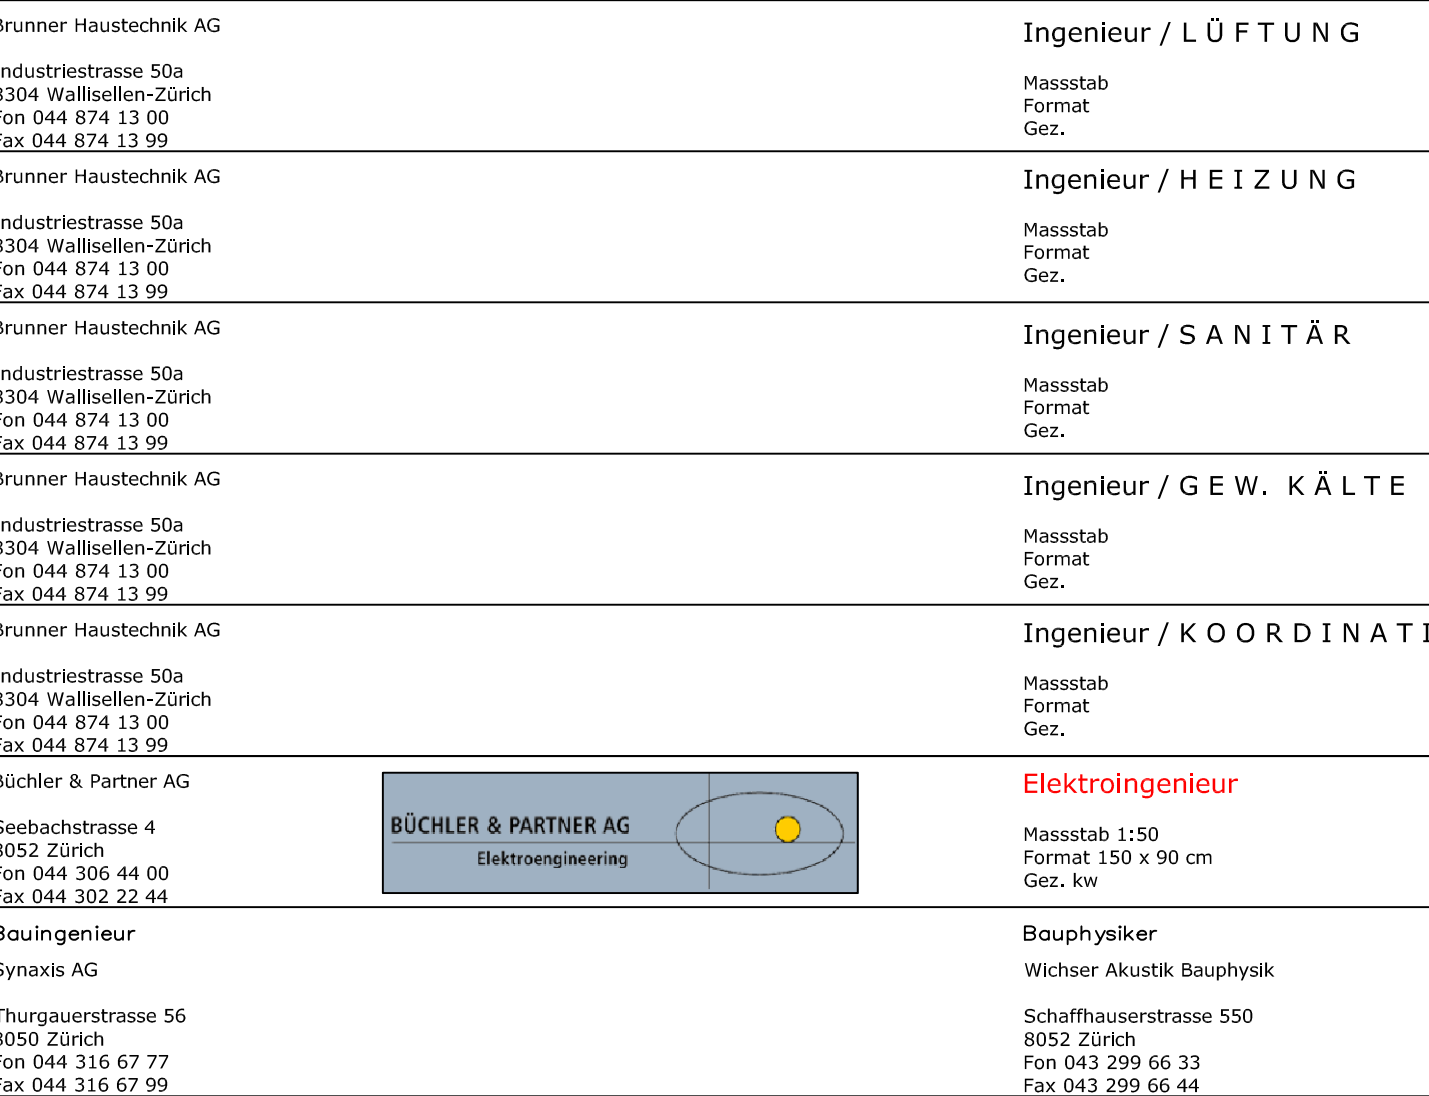

REVISIONSPLAN

EMPA **REVISIONSPLAN**

Plan-Nr.: 06460.60.13 Index:

Generalplaner

raum fachwerk Mühlezelgstrasse 53 8047 Zürich Fon 044 491 14 14 Fax 044 492 72 40 www.raumfachwerk.ch

Datum	17.12.2006	Gez.	Is	Änderungen	Format	1470 x 594	Objekt-Planer	785 11 09
Rev A								