

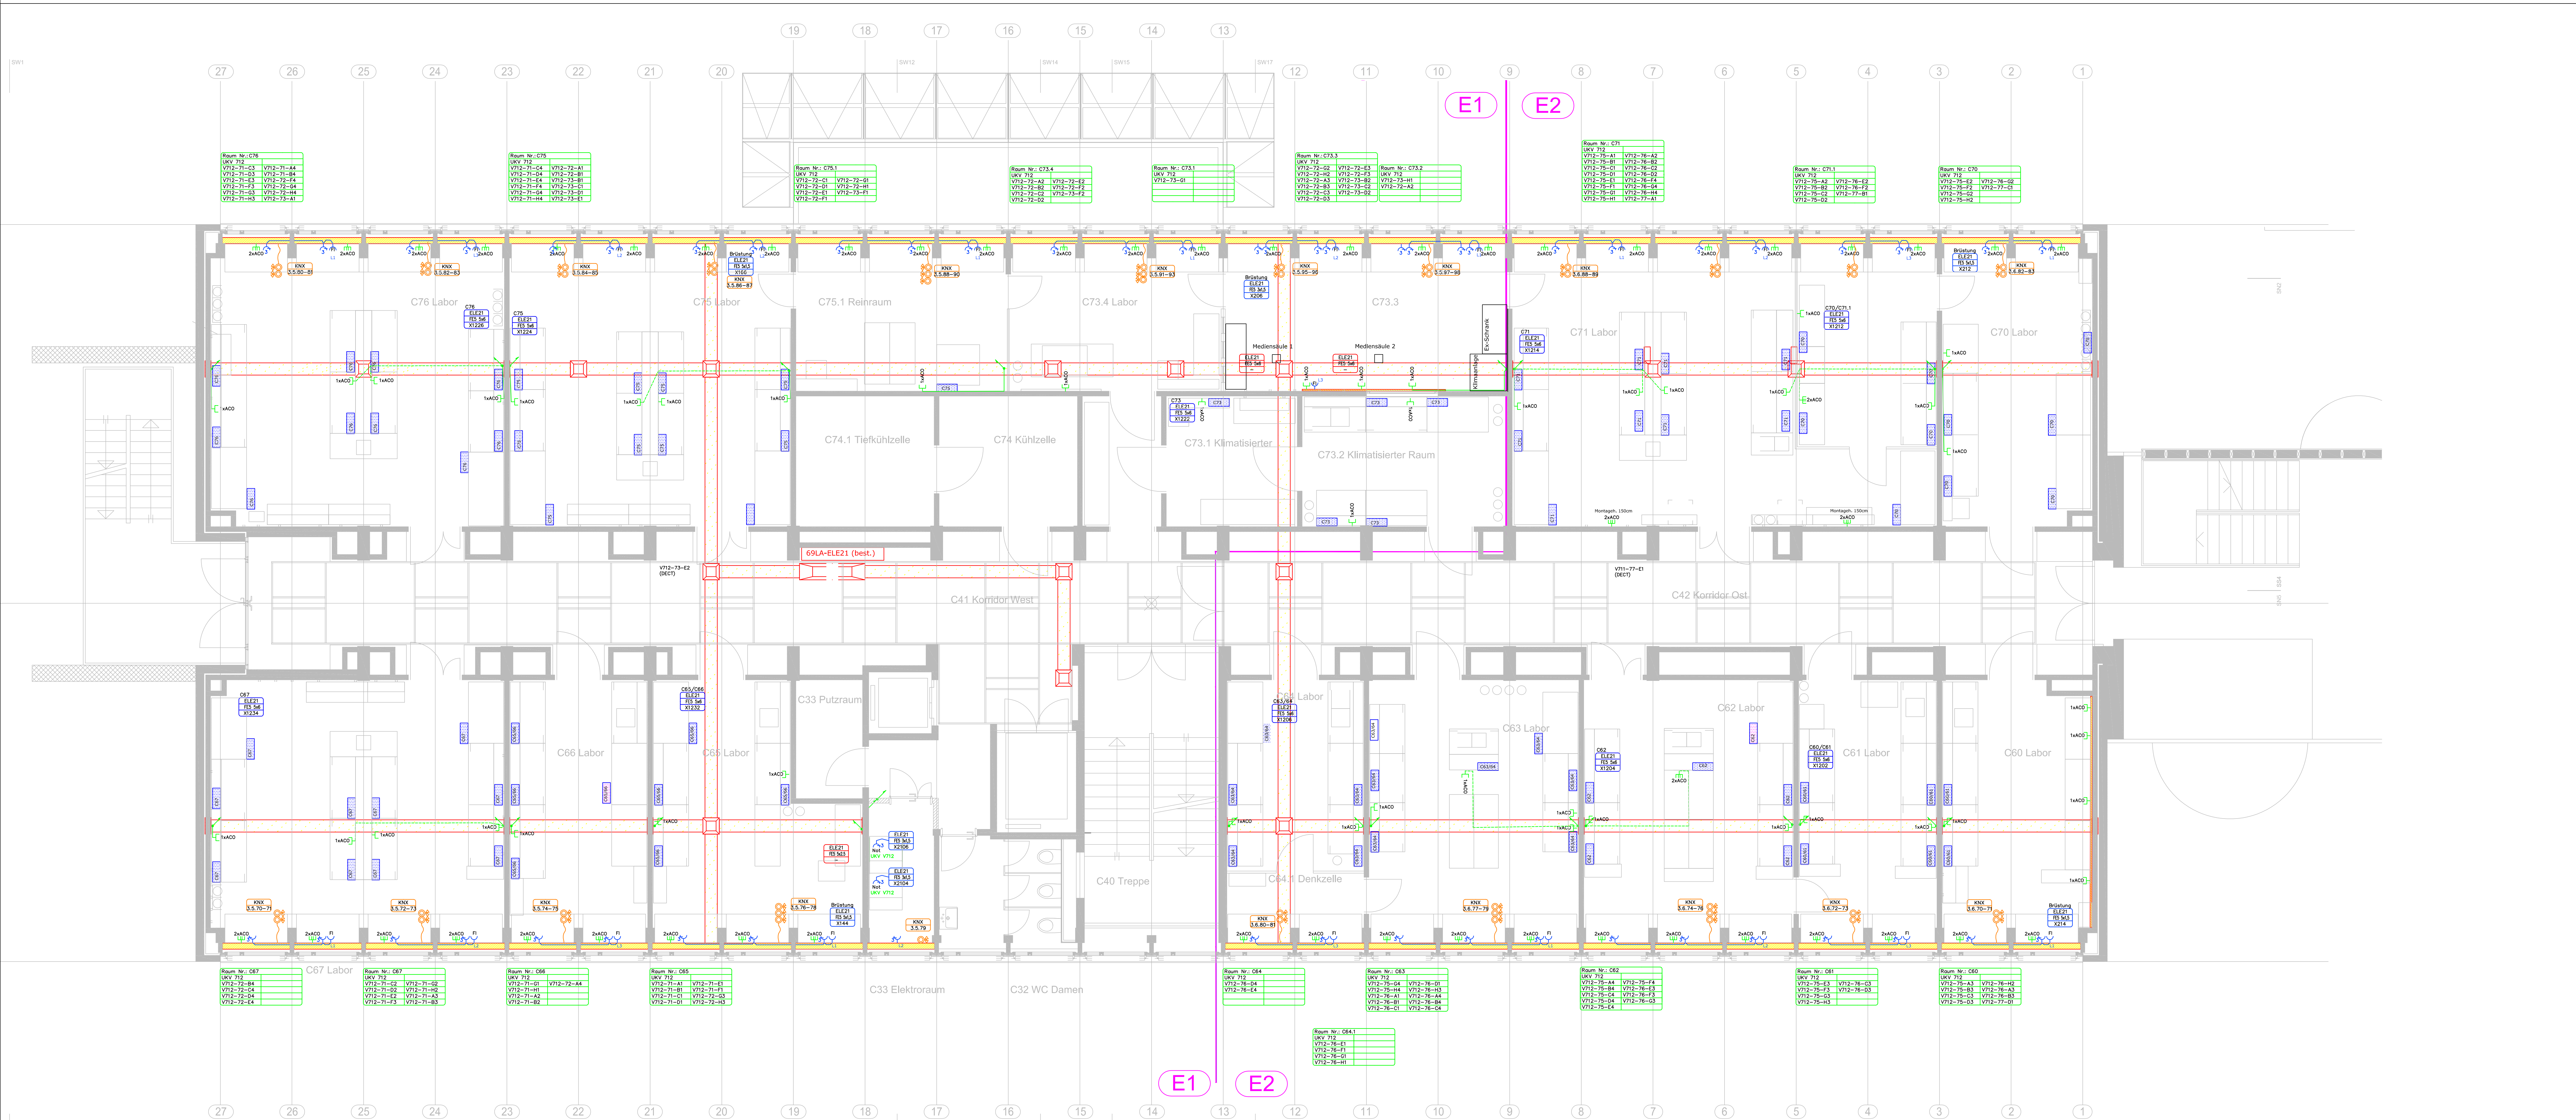
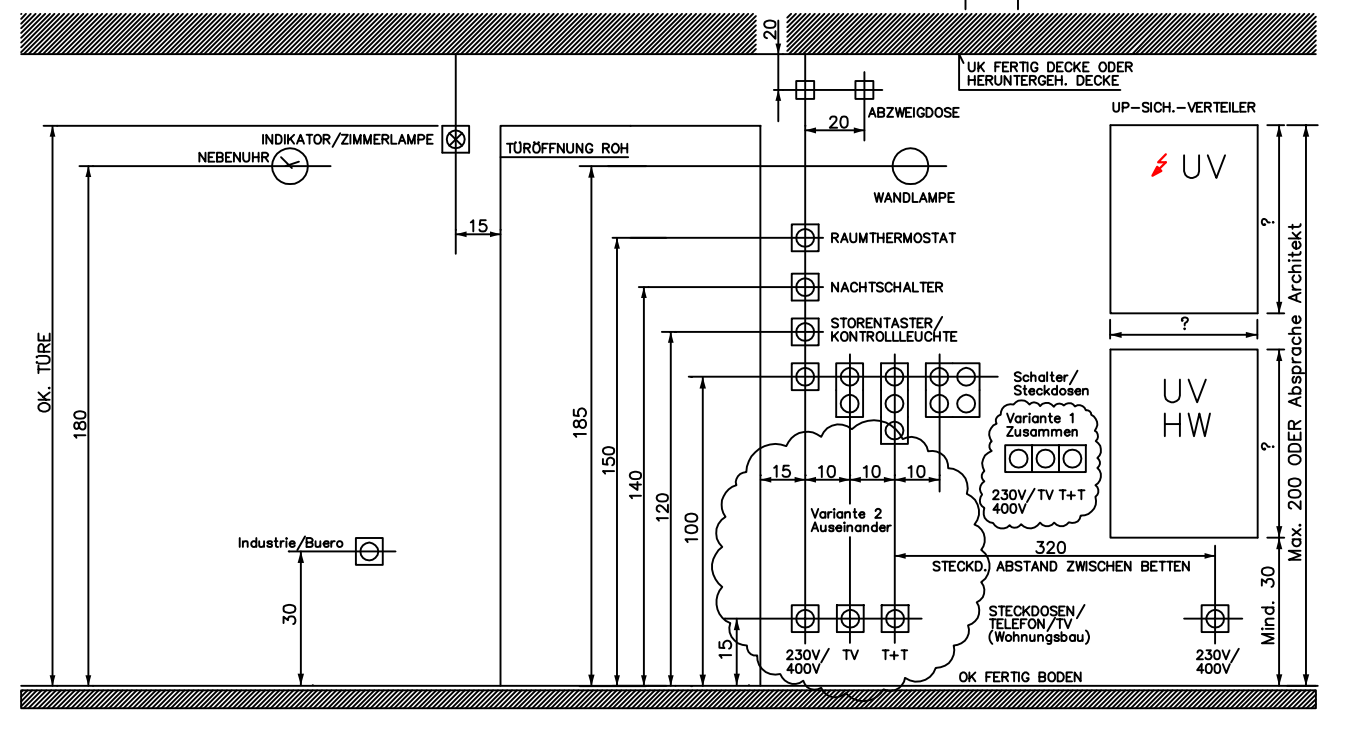
Gekennzeichnet durch "E1" und "E2".

Es dürfen keine Schaltungen irgend einer Art ohne die Zustimmung oder im Beisein des technischen Dienstes der EMPA stattfinden. Für Schäden durch mutwillige Schaltungen haftet vollumfänglich der Verursacher.

Aufteilen der vorhandenen Zuleitungen im Bodenkanal auf max. 4 bis 5 Achsen. Die Gruppenbezeichnung im Laborverteiler entspricht der entsprechenden Zuleitung.

FI-Dose angeschlossen an Flachbandkabel an der vorgegebenen Phase. Beim Abgang der FI-Steckdose die normalen Steckdosen nachschalten.

Alle Steckdosen sind FI-geschützt!

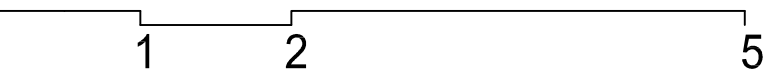
[illegible][illegible]

Neu	Best.	
		Stahlbeton
		Backstein
		Kalksandstein
		Dämmung
		Etagengrenze

EG / Geschoss B = $\pm 0.00 = +433.50$

Sämtliche Masse, mit Ausnahme der Tür- und Fensterhöhen sind Rohmasse.
 Die nötige Unklarheiten sind vor Inangriffnahme der Arbeiten oder sofort nach Auftreten
 mit der Bauleitung abzuklären.
 Türhöhen sind gemessen ab OK höherem fertigem Boden oder OK fertig Schwellen
 bis OK rohem Sturz.
 Fensterhöhen sind gemessen ab OK fertiger Bank bis UK fertigem Sturz.
 Sind Hinweise über Spezialpläne angegeben, so sind diese verbindlich.
 Stahlbetonarbeiten siehe Ingenieurlpläne.
 Ausparungen siehe Ausparungspläne.
 Abbrucharbeiten siehe Abbruchpläne.

Alle Masse sind am Bau zu nehmen. Unstimmigkeiten sind der Bauleitung unverzüglich mitzuteilen.




Bauherrenvertretung

Bauherrenvertretung

EMPA  **REVISIONSPLAN**
Empa Bau, Überlandstrasse 129, 8600 Dübendorf, Emp 044 823 41 41, Fax 044 823 40 06

Datum: 15.02.10

index:

Generalplanes

raum fachwerk Miltelzelgstrasse 53 8047 Zürich Fon 044 491 14 14 Fax 044 492 72 40 www.raumfachwerk.ch

raum fachwerk Miltelzelgstrasse 53 8047 Zürich Fon 044 491 14 14 Fax 044 492 72 40 www.raumfachwerk.ch