

Legende Heizung/Kälte

Heizung Vorlauf

Heizung Rücklauf

Laborkühlwasser VL

Laborkühlwasser RL

Wärmeerzeuger

Heizkörper

HVL

HRL

LKWVL

LKWRL

WE

HK


Kugelhahn

Durchgangsventil

Absperklappe

STA-Ventil

Thermostatventil

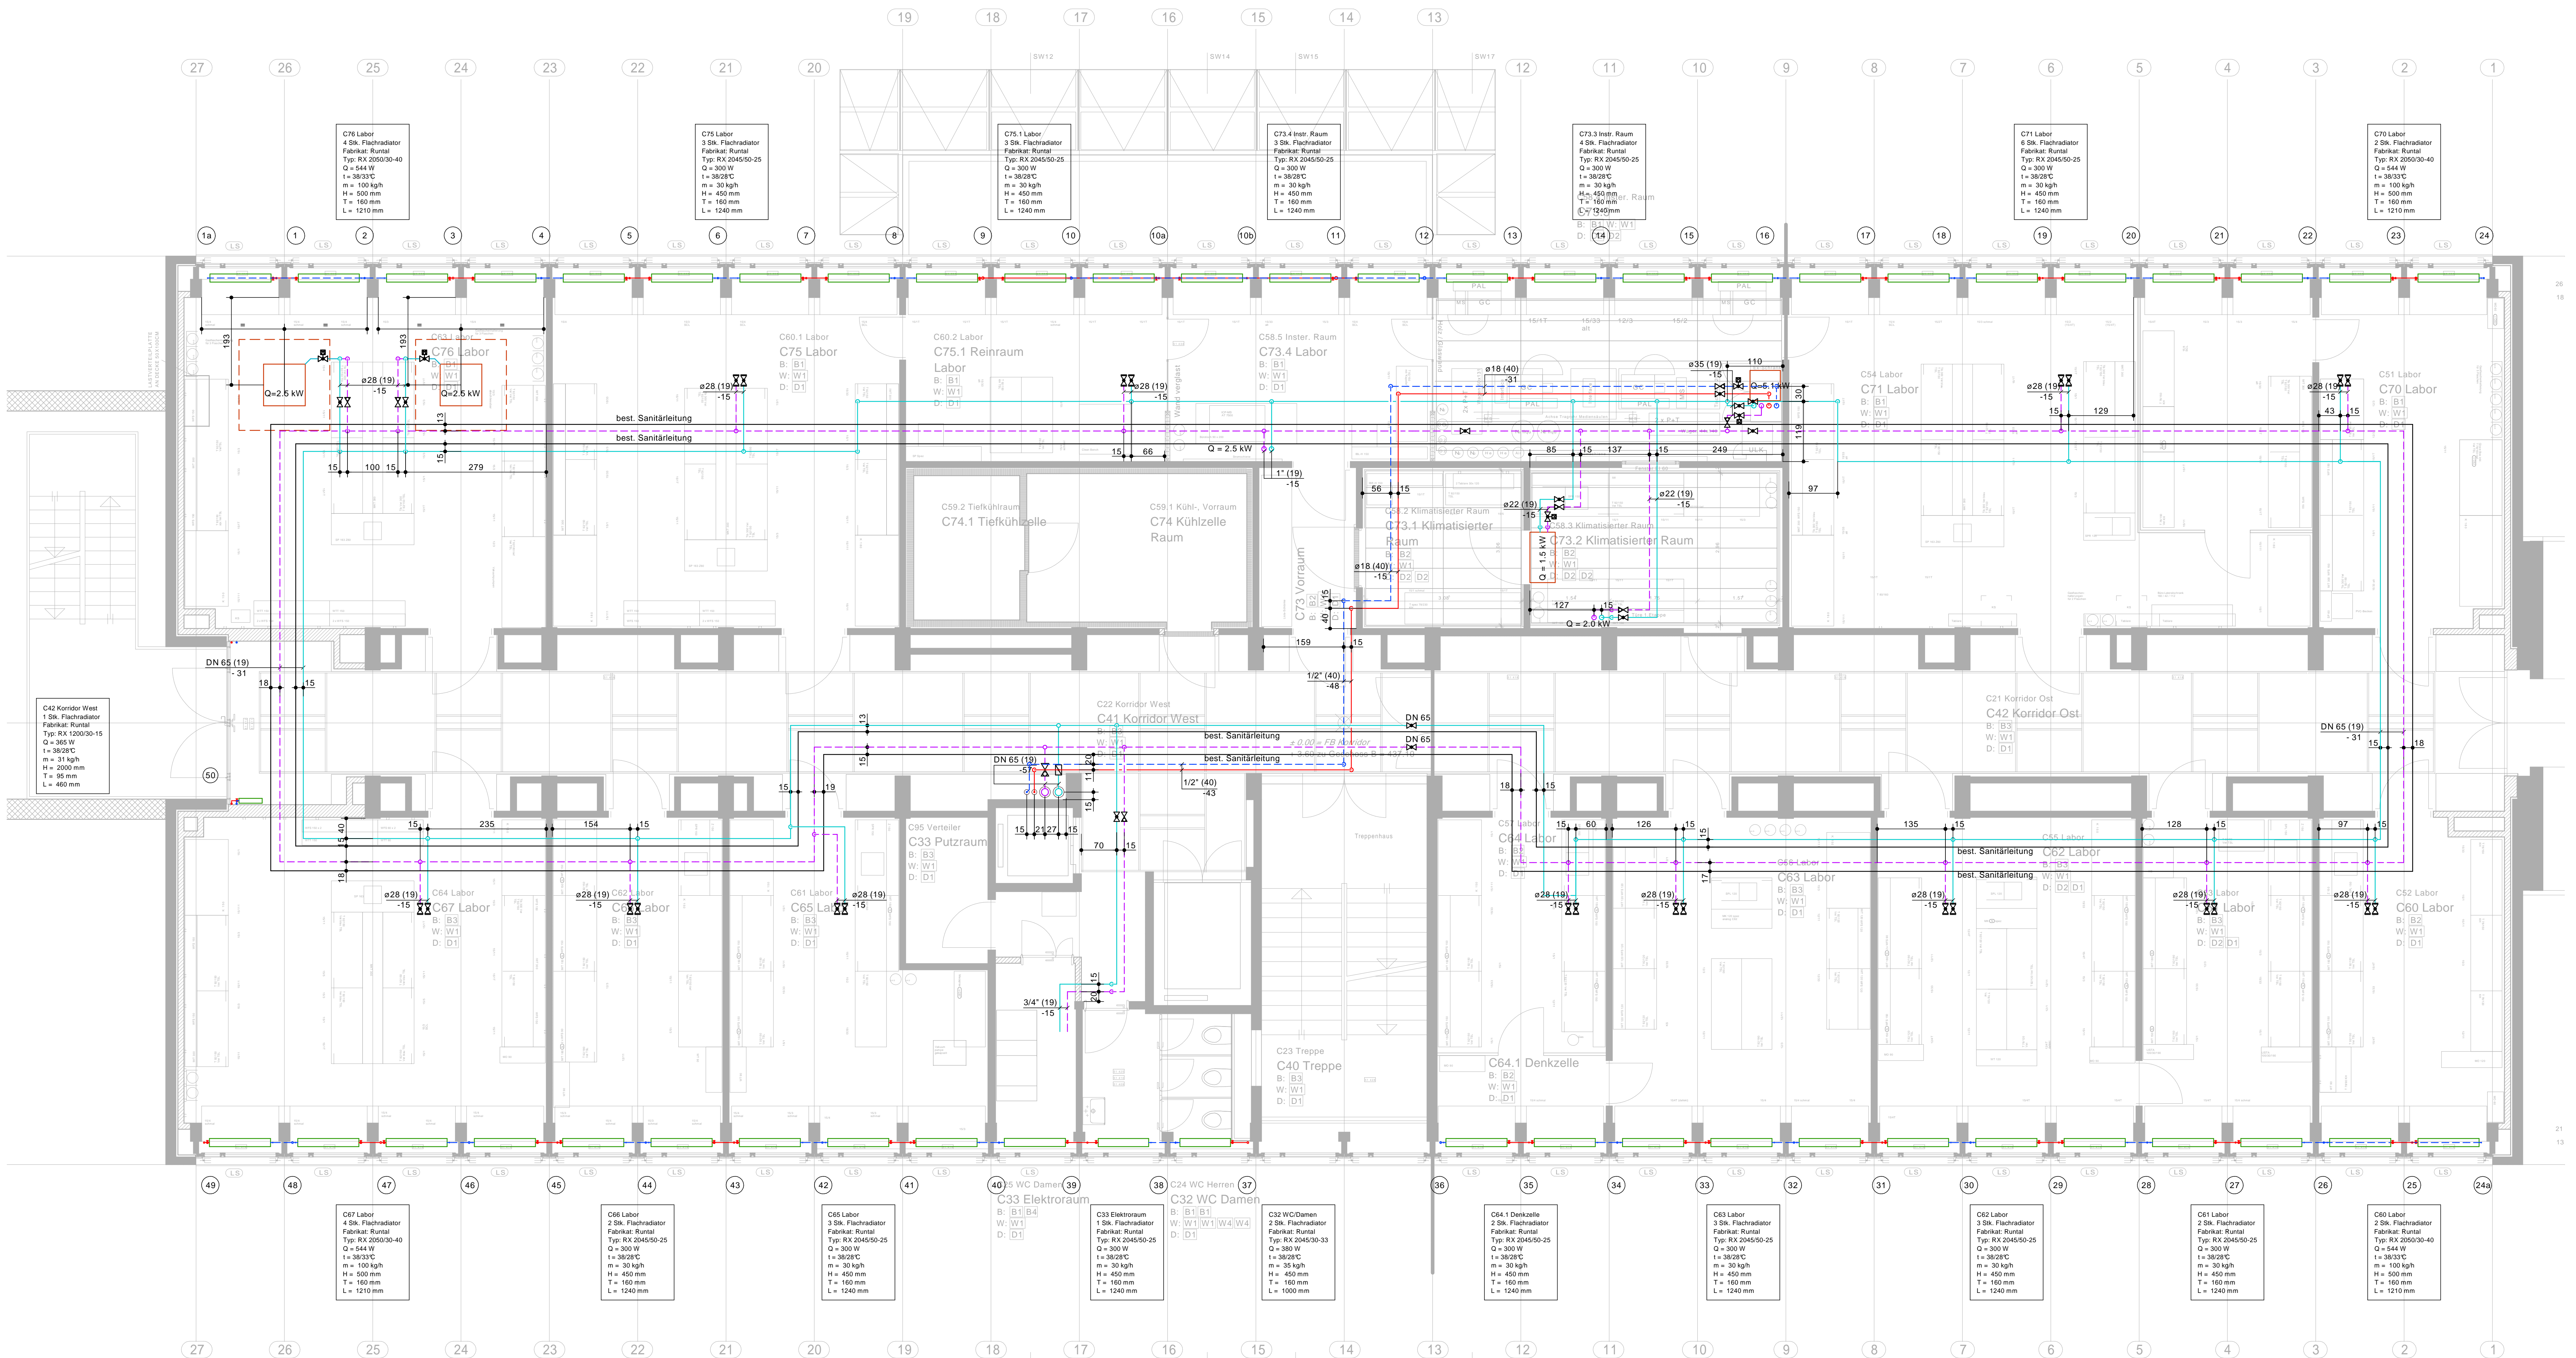

| | |
|--|-------------------------------------|
| <div>Brunner Haustechnik AG</div> <div>Industriestrasse 50a</div> <div>8304 Wallisellen-Zürich</div> <div>Fon 044 874 13 00</div> <div>Fax 044 874 13 99</div> | Ingenieur / L Ü F T U N G |
| <div>Brunner Haustechnik AG</div> <div>Industriestrasse 50a</div> <div>8304 Wallisellen-Zürich</div> <div>Fon 044 874 13 00</div> <div>Fax 044 874 13 99</div> | Ingenieur / H E I Z U N G |
| <div>Brunner Haustechnik AG</div> <div>Industriestrasse 50a</div> <div>8304 Wallisellen-Zürich</div> <div>Fon 044 874 13 00</div> <div>Fax 044 874 13 99</div> | Ingenieur / S A N I T Ä R |
| <div>Brunner Haustechnik AG</div> <div>Industriestrasse 50a</div> <div>8304 Wallisellen-Zürich</div> <div>Fon 044 874 13 00</div> <div>Fax 044 874 13 99</div> | Ingenieur / G E W . K Ä L T E |
| <div>Brunner Haustechnik AG</div> <div>Industriestrasse 50a</div> <div>8304 Wallisellen-Zürich</div> <div>Fon 044 874 13 00</div> <div>Fax 044 874 13 99</div> | Ingenieur / K O O R D I N A T I O N |
| <div>Böcher & Partner AG</div> <div>Seebachstrasse 4</div> <div>8052 Zürich</div> <div>Fon 044 308 44 00</div> <div>Fax 044 302 22 44</div> | Elektroingenieur |
| <div>Baingenieur</div> <div>Synaxis AG</div> <div>Thurgauerstrasse 56</div> <div>8052 Zürich</div> <div>Fon 044 316 67 77</div> <div>Fax 044 316 67 99</div> | Bauphysiker |

eawag

aquatic research

Instandsetzung Gebäudehülle • Haustechnik
Laborgebäude eawag Dübendorf

Baurenvertretung

EMPA

REVISIONSPLAN

Empa Bau, Überlandstrasse 129, 8600 Dübendorf, Fon 044 823 41 41, Fax 044 823 40 06

Geschoß C Grundriss Heizung

Datum: 05.02.2010

Plan-Nr.: 464-G_C_HKR

Index:

Generalplaner

raum fachwerk

Mühelzelgstrasse 53, 8047 Zürich, Fon 044 491 14 14, Fax 044 492 72 40, www.raumfachwerk.ch

| | | | | |
|--------------------|------|-------------|---------|--------------|
| Datum: 17.12.2009 | Gez: | Änderungen: | Format: | Objekt-Plan: |
| Rev. A: 29.01.2009 | | | | |
| Rev. B: 20.03.2009 | | | | |
| Rev. C: 04.05.2009 | | | | |