

Gekennzeichnet durch "E1" und "E2".


UKV-Installationen via Deckenkanal Seite Fenster nach UKV-Raum führen.

Brüstungskanal:
FI-Dose angeschlossen an Flachbandkabel an der vorgegebenen Phase. Beim Abgang
der FI-Steckdose die normalen Steckdosen nachschalten.


Alle Steckdosen sind FI-geschützt!


Normhöhen Elektroapparate

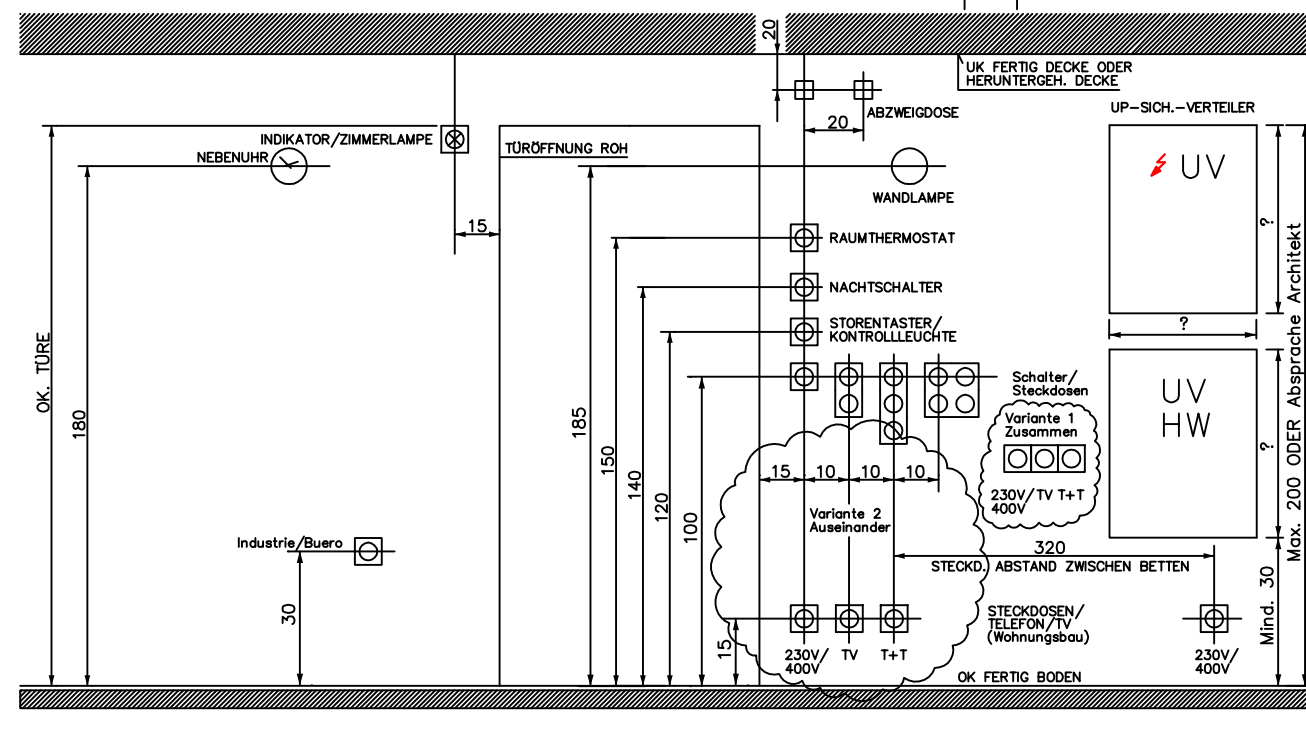


Wächter & Partner AG, Seebachstr. 4, 80352 Zürich, Tel. 044/506-44-00, Fax 044/502-22--

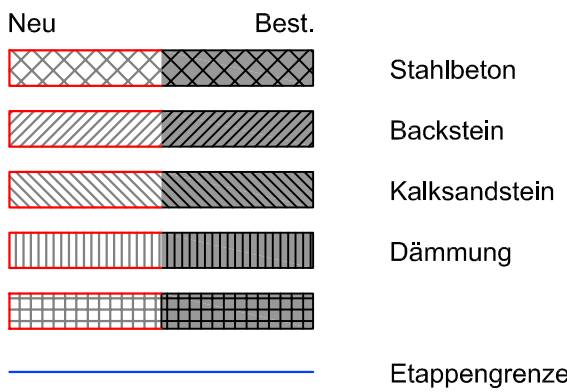

EG / Geschoss B = $\pm 0.00 = +433.6$

Sämtliche Masse, mit Ausnahme der Tür- und Fensterhöhen sind Rohmasse.
 Alle Öffnungen und Nischen sind vor Inangriffnahme der Arbeiten oder sofort nach Aufreihen mit der Bauteilung abzukleiden.
 Türen sind gemessen ab OK höherem fertigtem Boden oder OK fertig Schwelle bis UK rohem Sturz.
 Fensterhöhen sind gemessen ab OK fertiger Bank bis UK fertigtem Sturz.
 Sind Hinweise über Spezialpläne angegeben, so sind diese verbindlich.
 Stahlbetonarbeiten siehe Ingenieurlisten.
 Aussparungen siehe Aussparungspläne.
 Abbrucharbeiten siehe Abbruchpläne.

Alle Masse sind am Bau zu nehmen. Unstimmigkeiten sind der Bauleitung unverzüglich mitzuteilen.

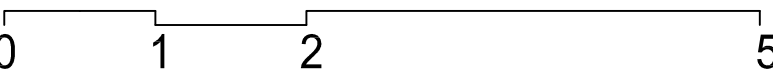[illegible]

Bestandsetzung Gebäudehülle + Haustechnik
 Abgebäude etwa Dübendorf

Leuherrenvertretung

EMPA  **REVISIONSPLAN**
Empa Bau Überlandstrasse 129 8600 Dübendorf Fon 044 823 41 41 Fax 044 823 40 06

Geschoss B Elektro Boden Datum: 15.02.10

Plan-Nr.: 06460.10.11 Index:

Generalplaner

raum fachwerk Mühlezelstrasse 53 8047 Zürich Fon 044 491 14 14 Fax 044 492 72 40 www.raumfachwerk.ch

Datum	17.12.2008	Gez.	ts	Änderungen	Format	1470 x 594	Objekt-/Plannr.	785 11 090
Rev A								
