



Normhöhen Elektroapparate

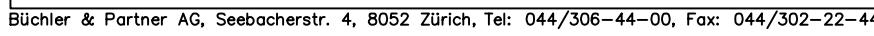

EG / Geschoss B = $\pm 0.00 = +433.50$

Alle Masse sind am Bau zu nehmen. Unstimmigkeiten sind der Bauleitung unverzüglich mitzuteilen.

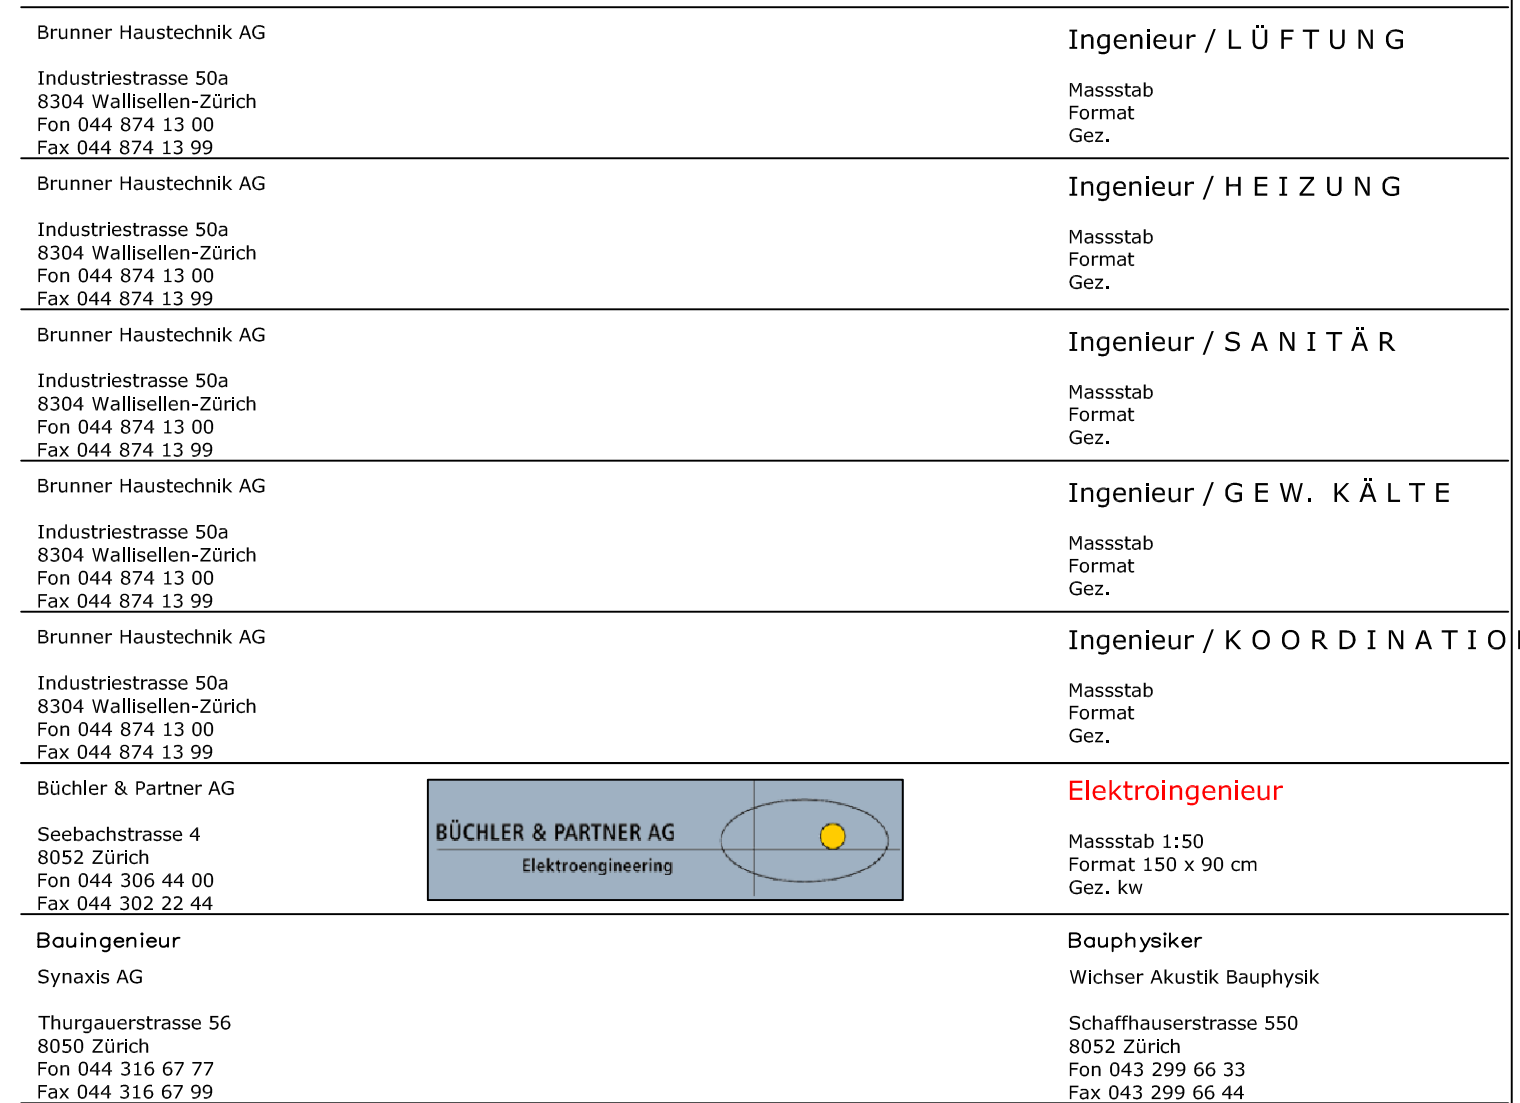

REVISIONSPLAN

Plan-Nr.: 06460.40.13	Index:
-----------------------	--------

raum fachwerk Mühlezelgstrasse 53 8047 Zürich Fon 044 491 14 14 Fax 044 492 72 40 www.raumfachwerk.ch

Datum	17.12.2008	Gez.	Is	Änderungen	Format	1470 x 594	Objekt-Planner	785 11 090
-------	------------	------	----	------------	--------	------------	----------------	------------