

Gekennzeichnet durch "E1" und "E2".

Notlicht "1.1.1" heisst: Linie 1.1, Leuchte 1. Die Reihenfolge ist einzuhalten.

haftet vollumfänglich der Verursacher.


schaltet die entsprechende Reihe ab.

Passage oder Office.


[illegible]


Dunkelblau gezeichnete Leitungen sind bestehend und sollten nach Möglichkeit weiterhin verwendet werden

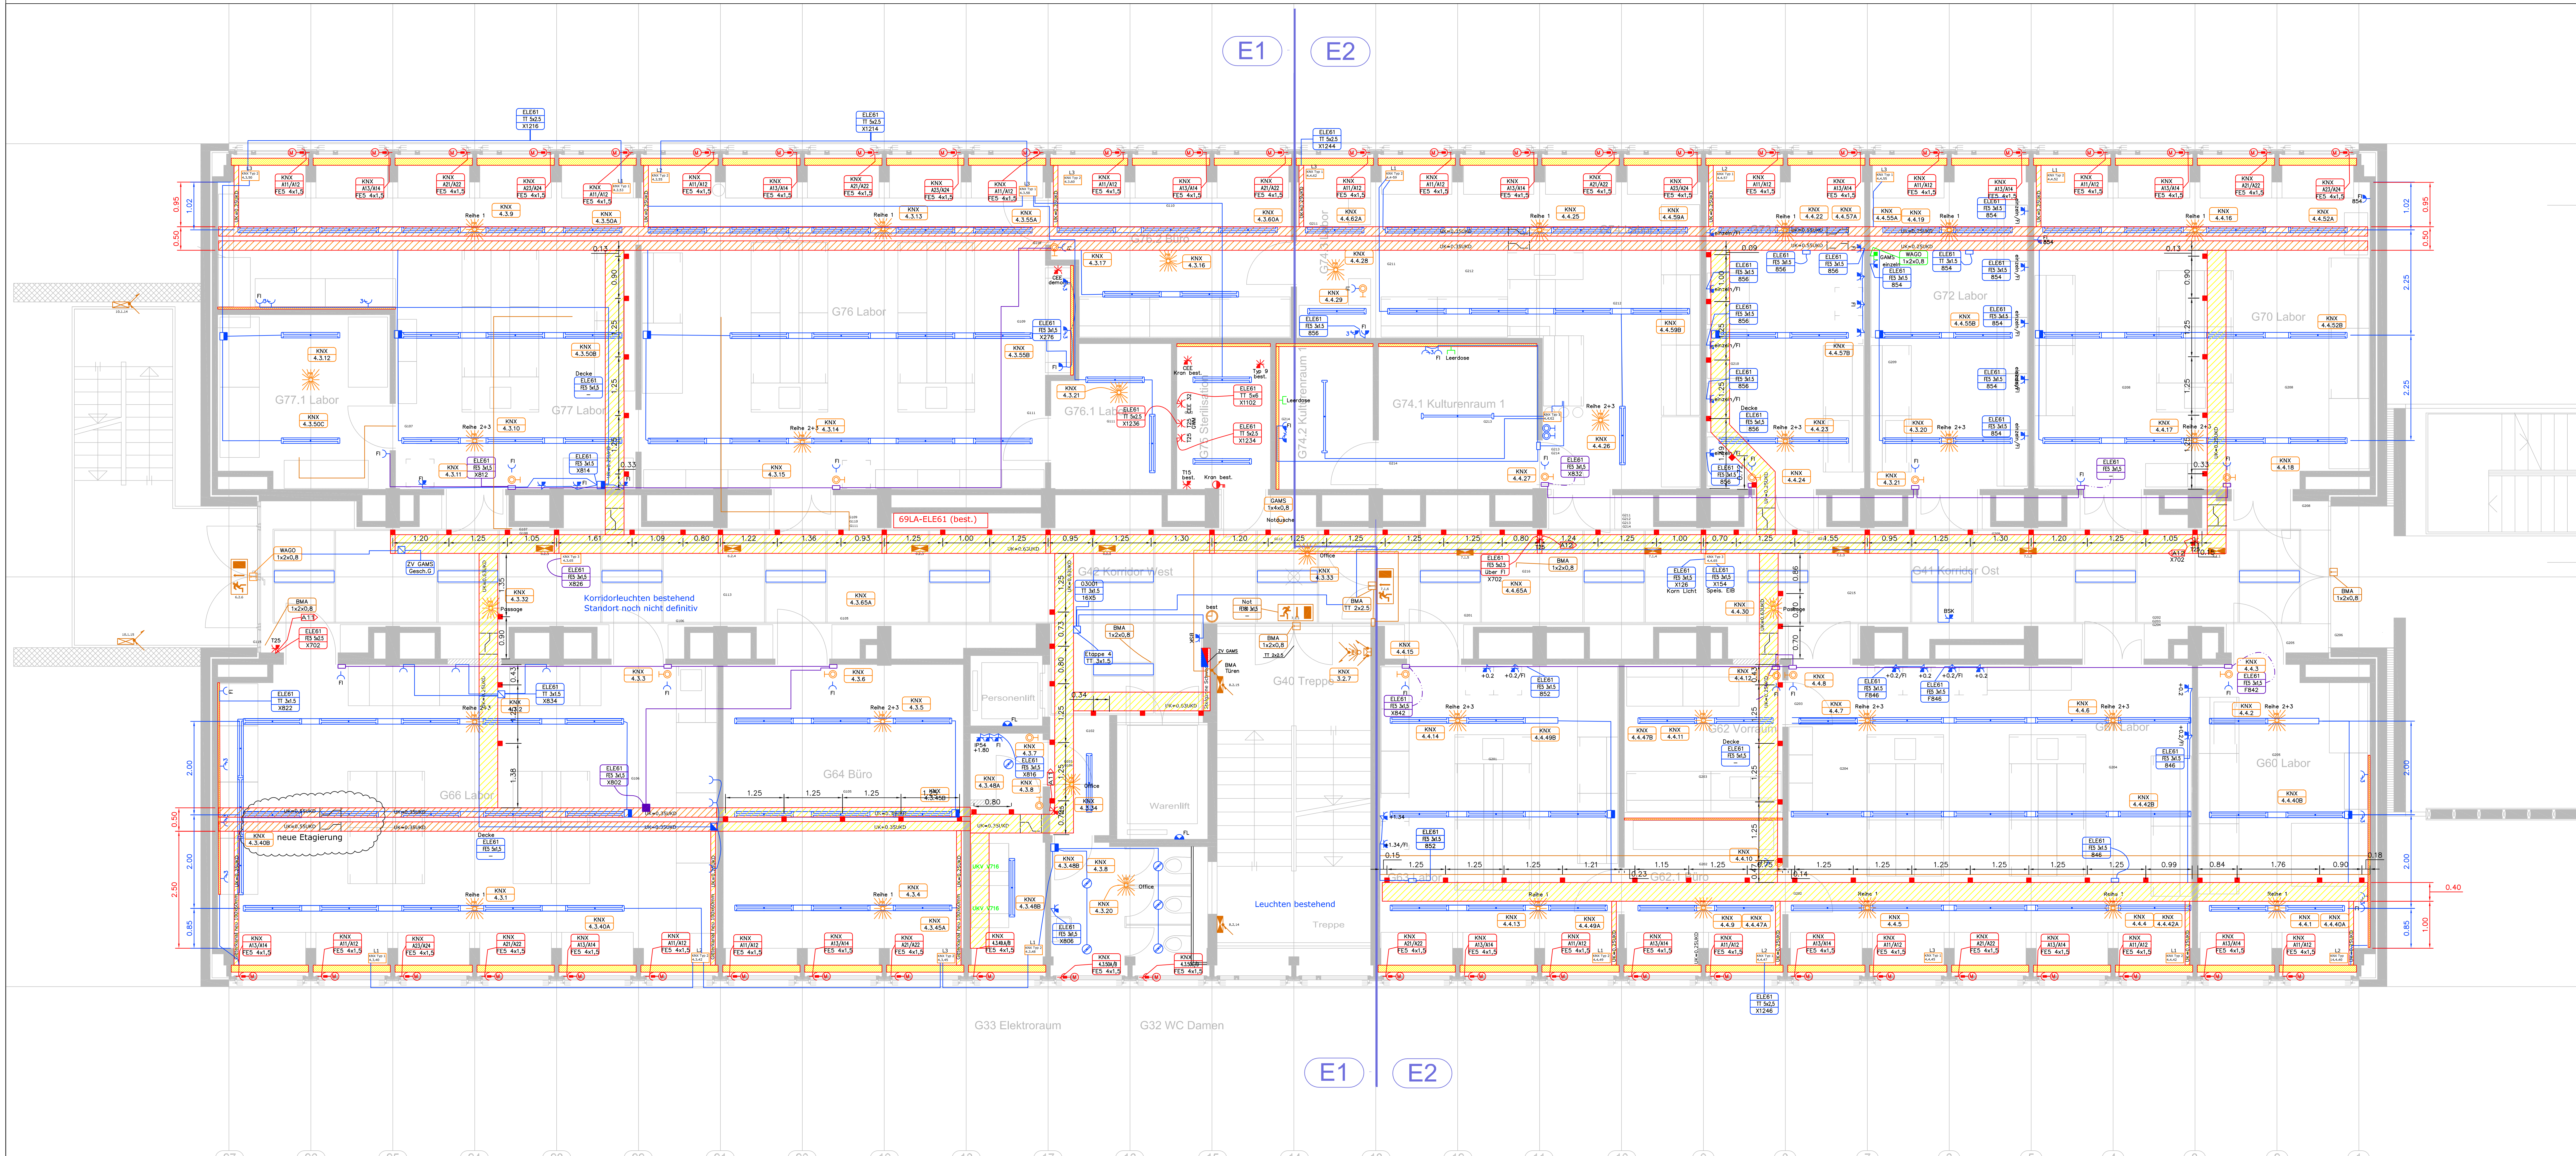

EG / Geschoss B = $\pm 0.00 = +433.50$

Sämtliche Masse, mit Ausnahme der Tür- und Fensterhöhen sind Rohmasse.
Alltägliche Unklarheiten sind vor Inangriffnahme der Arbeiten oder sofort nach Auftreten
 der Bauleitung abzuklären.
 Türhöhen sind gemessen ab OK höherem fertigem Boden oder OK fertig Schwellle
 bis UK rohem Sturz.
 Fensterhöhen sind gemessen ab OK fertiger Bank bis UK fertigem Sturz.
 Sind Hinweise über Speziallösungen angegeben, so sind diese verbindlich.
 Stahlbetonarbeiten siehe Ingenieuranlage.
 Aussparungen siehe Aussparungspläne.
 Abbrucharbeiten siehe Abbruchpläne.

Alle Masse sind am Bau zu nehmen. Unstimmigkeiten sind der Bauleitung unverzüglich mitzuteilen.

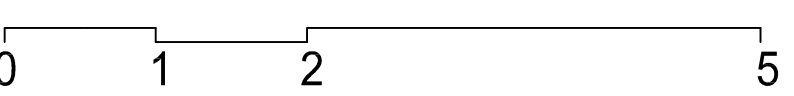

Brunner Hauschütz AG Industriefrassse 504 8304 Wädlen-Zürich Fax: 044 574 11 90 Fax: 044 574 11 92	Ingenieur / L Ö F T U N G Hansald Formel Gelz.
Brunner Hauschütz AG Industriefrassse 504 8304 Wädlen-Zürich Fax: 044 574 11 90 Fax: 044 574 11 92	Ingenieur / H E I Z U N G Hansald Formel Gelz.
Brunner Hauschütz AG Industriefrassse 504 8304 Wädlen-Zürich Fax: 044 574 11 90 Fax: 044 574 11 92	Ingenieur / S A N I T Ä R Hansald Formel Gelz.
Brunner Hauschütz AG Industriefrassse 504 8304 Wädlen-Zürich Fax: 044 574 11 90 Fax: 044 574 11 92	Ingenieur / G E W. K Ä L T E Hansald Formel Gelz.
Brunner Hauschütz AG Industriefrassse 504 8304 Wädlen-Zürich Fax: 044 574 11 90 Fax: 044 574 11 92	Ingenieur / K O O R D I N A T I O N Hansald Formel Gelz.

Bestandsetzung Gebäudehülle + Haustechnik
Laborgebäude eawag Dübendorf

EMPA **REVISIONSPLAN**

Empa Bau Überlandstrasse 129 8600 Dübendorf Fon 044

Geschoss G Elektro Decke

Plan-Nr.: 06460.60.10

General planes

raum fachwerk

ktro Decke

Datum: 15.02.10

Index:

raum fachwerk Mühlseckstrasse 53 8047 Zürich Fon 044 491 14 14 Fax 044 492 72 40 www.raumfachwerk.ch

Batum	17.12.2006	Gez.	Is	Änderungen	Format	1470 x 594	Objekt-Platnr.	785 11 09
-------	------------	------	----	------------	--------	------------	----------------	-----------