


Normhöhen	Elektroapparate
-----------	-----------------

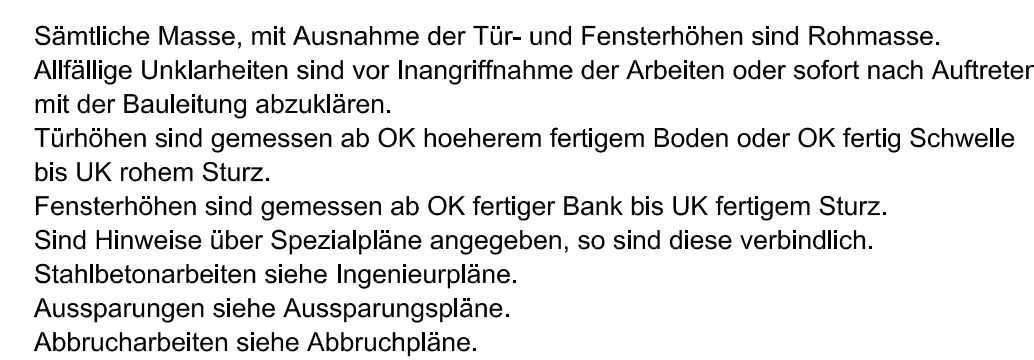

Instandsetzung Gebäudehülle + Haustechnik
Laborgebäude eawag Dübendorf

Bauherrenvertretung

EMPA 

REVISIONSPLAN

Empa Bau, Oberlandstrasse 129, 8600 Dübendorf, Fon 044 823 41 41, Fax 044 823 40 06

Geschoss D Notlicht/Brandmeldeanlage Datum: 15.02.10

Plan-Nr.: 06460.30.13 Index:

Generalplaner

raum fachwerk Mühlezelstrasse 53 8047 Zürich Fon 044 491 14 14 Fax 044 492 72 40 www.raumfachwerk.ch

Datum	17.12.2006	Gez.	Is	Änderungen	Format	1470 x 594	Objekt-Planner	785 11 090
-------	------------	------	----	------------	--------	------------	----------------	------------
