




Norden

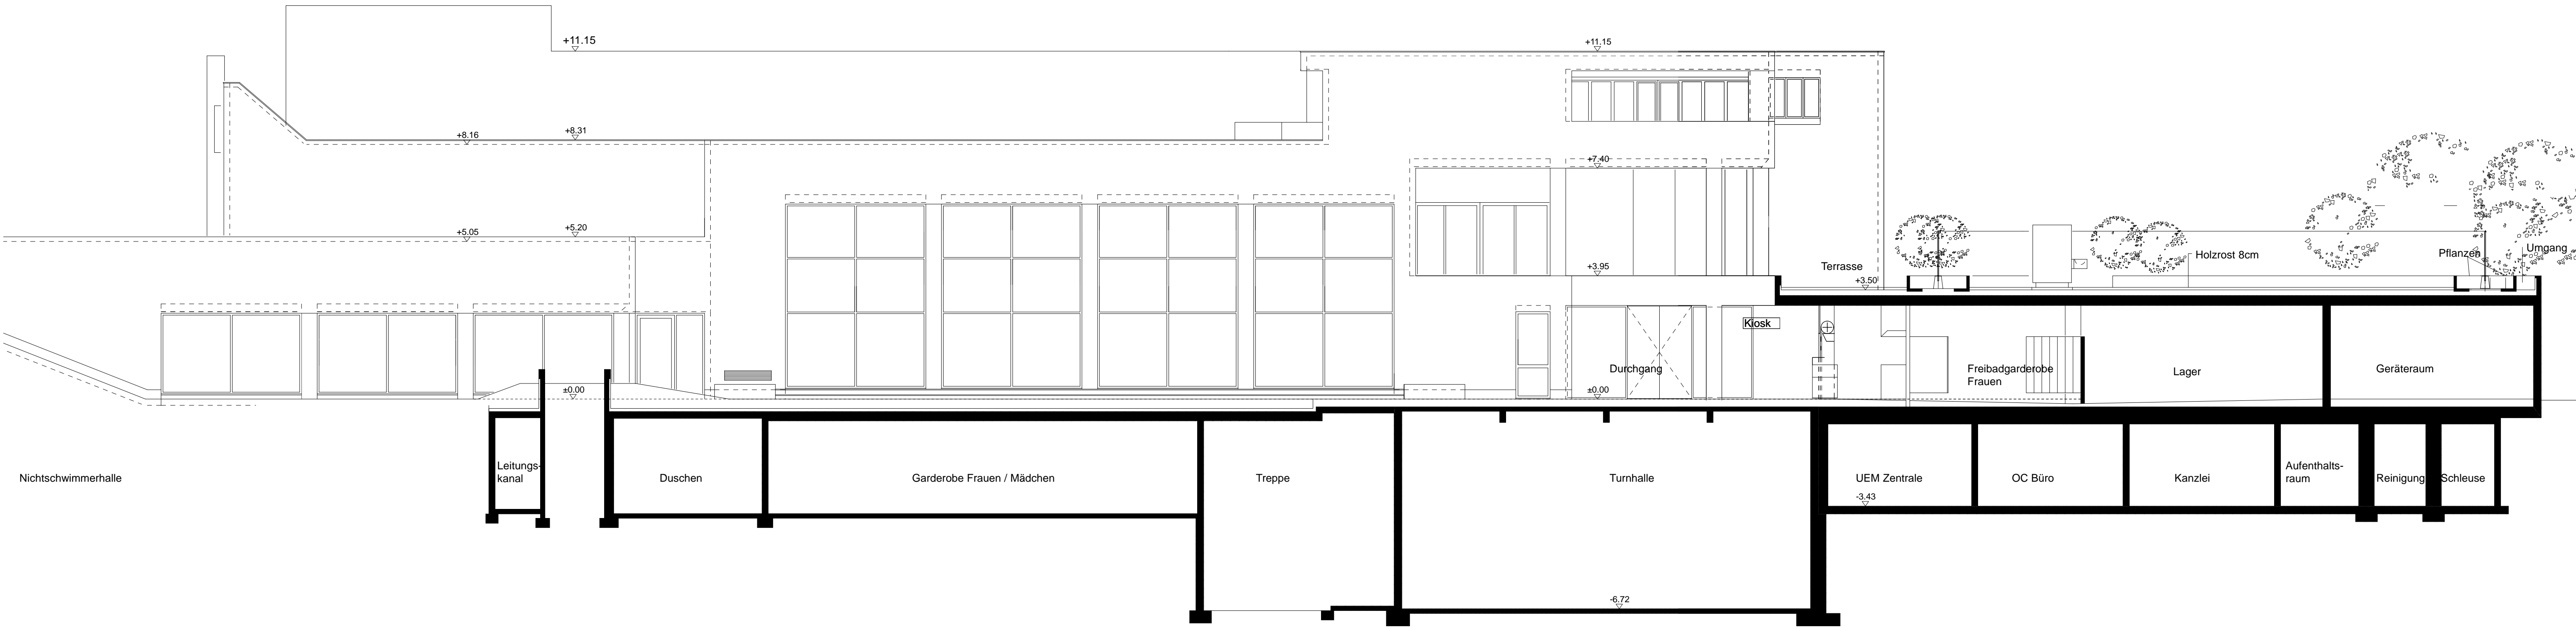

Süden

Legende

- Bestehend
- Abbruch
- Neu
- Hohenkote Grundriss roh / fertig
- Hohenkote Schnitt roh / fertig

Bauherrschaft: Stadt Kloten Liegenschaften	Datum:
Anton Duggelin	Andreas Schlegel
Architekt:	Datum:
Peter Sturzenegger	

Freibad Schluefweg Kloten	Objekt Nr. 975.1
Revisionsplan	Format 105 x 45 cm
	Plot 14.01.2016, 15:12
	File 975.1_BP_Modell_Zentrum+Freiba
Baueingabe	Plan Nr._Rev. 004_
Ansichten Süd+Nord_1:100	Erstellt 29.11.2013_mmm
	Revidiert
	Freigegeben 12.12.2013_pst

Bauherrschaft	Stadt Kloten; Abt. Liegenschaft, Kirchgasse 7, 8302 Kloten
Baustelle	Freibad, Schluefweg 10, 8302 Kloten
Gesamtprojektleitung	Beck Schwimmbadbau AG Burglistrasse 29 CH - 8400 Winterthur Fon 052 224 00 88 www.beck-schwimmbadbau.ch mail@beck-schwimmbadbau.ch
Architektur	Isler Architekten AG, Peter Sturzenegger, Dipl. Arch. ETH / SIA Pflanzschulstrasse 2, CH - 8400 Winterthur Fon 052 213 91 26, Fax 052 213 06 49, info@isler-architekten.ch

