

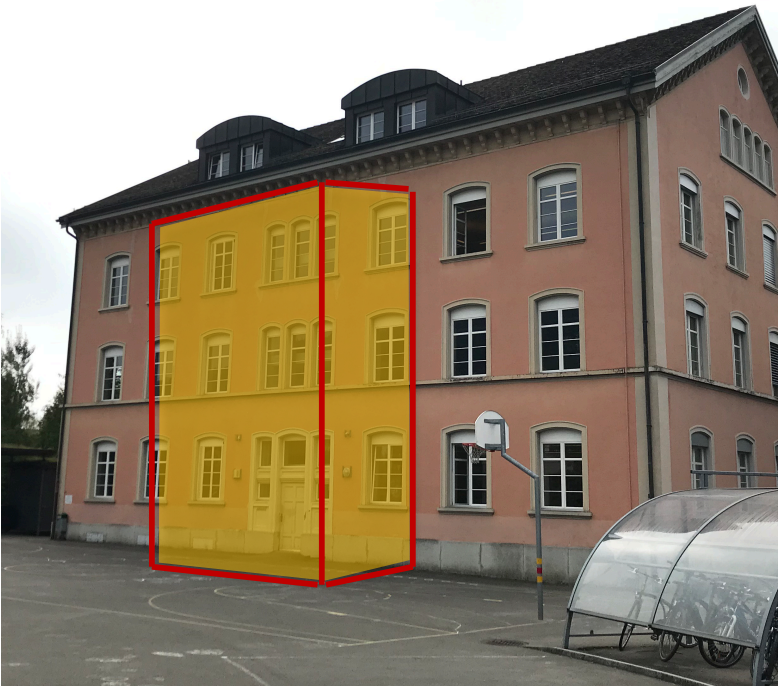



Projektskizze

Schulhaus Schanz Grundstruktur

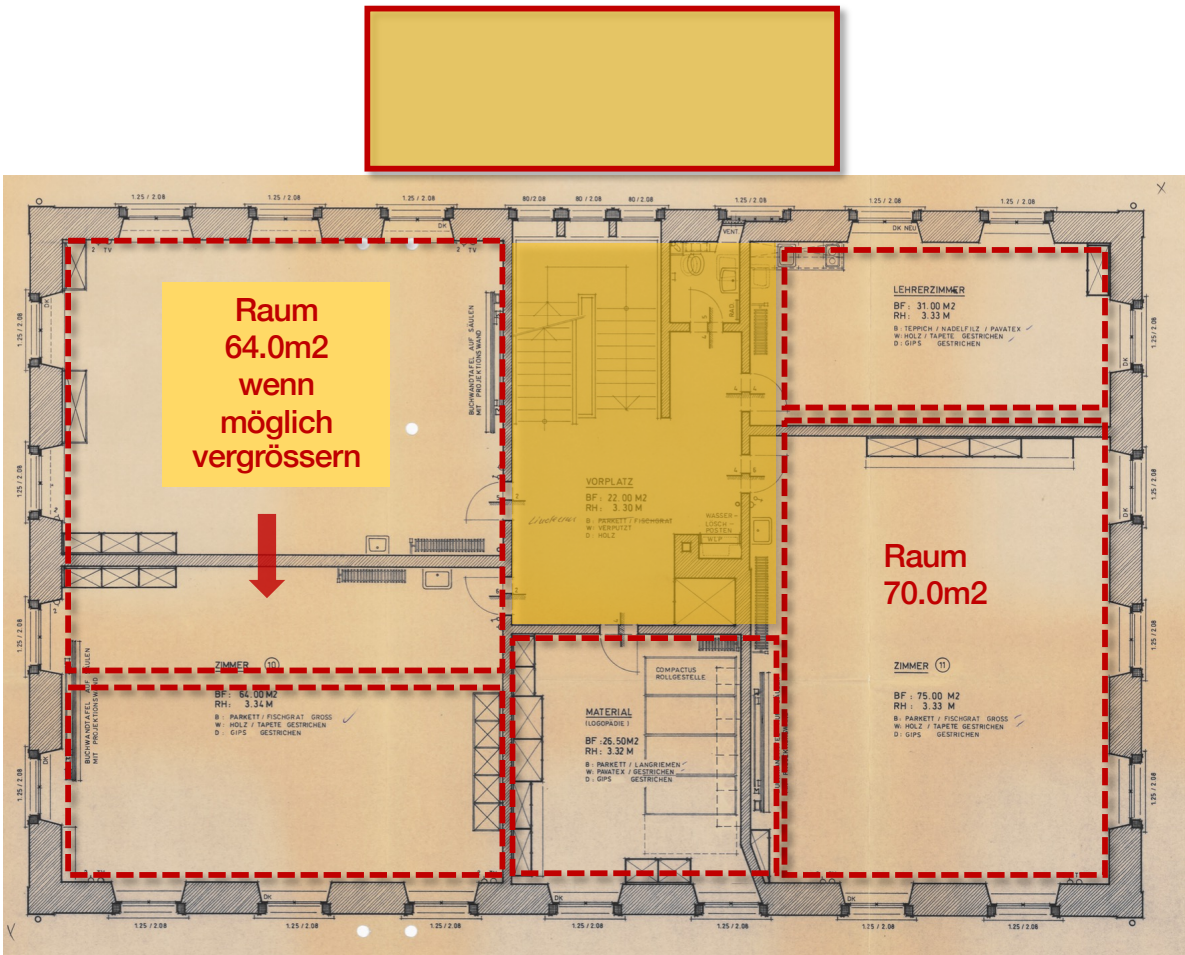

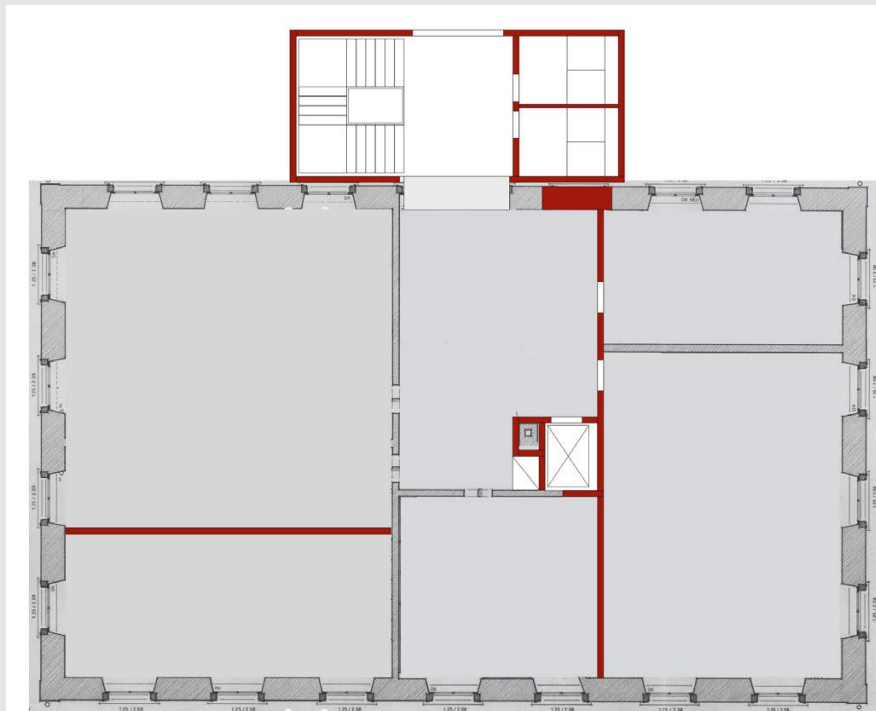


Lösungsansatz, Regelgeschoss

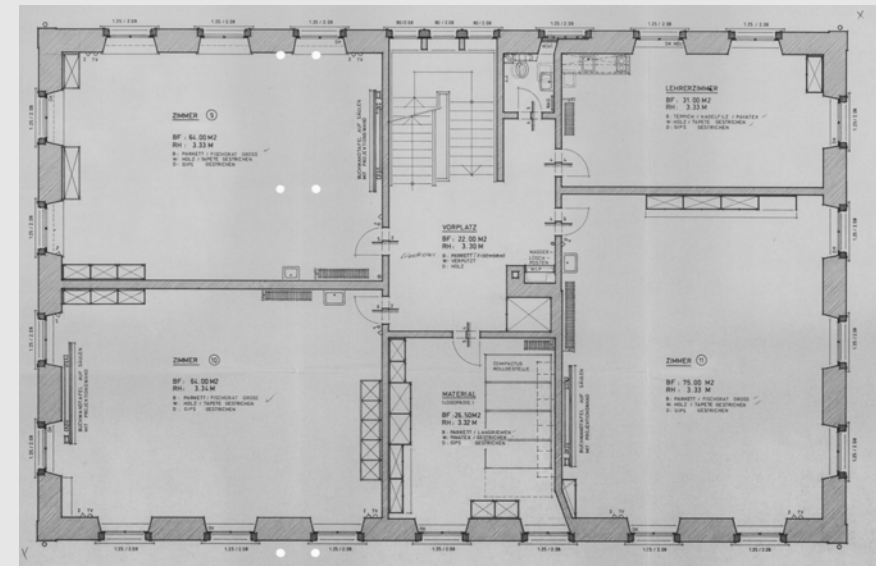

Bestandsplan, 1. Obergeschoss



Schulhaus Schanz Grundstruktur Erweiterung, Grundriss


4

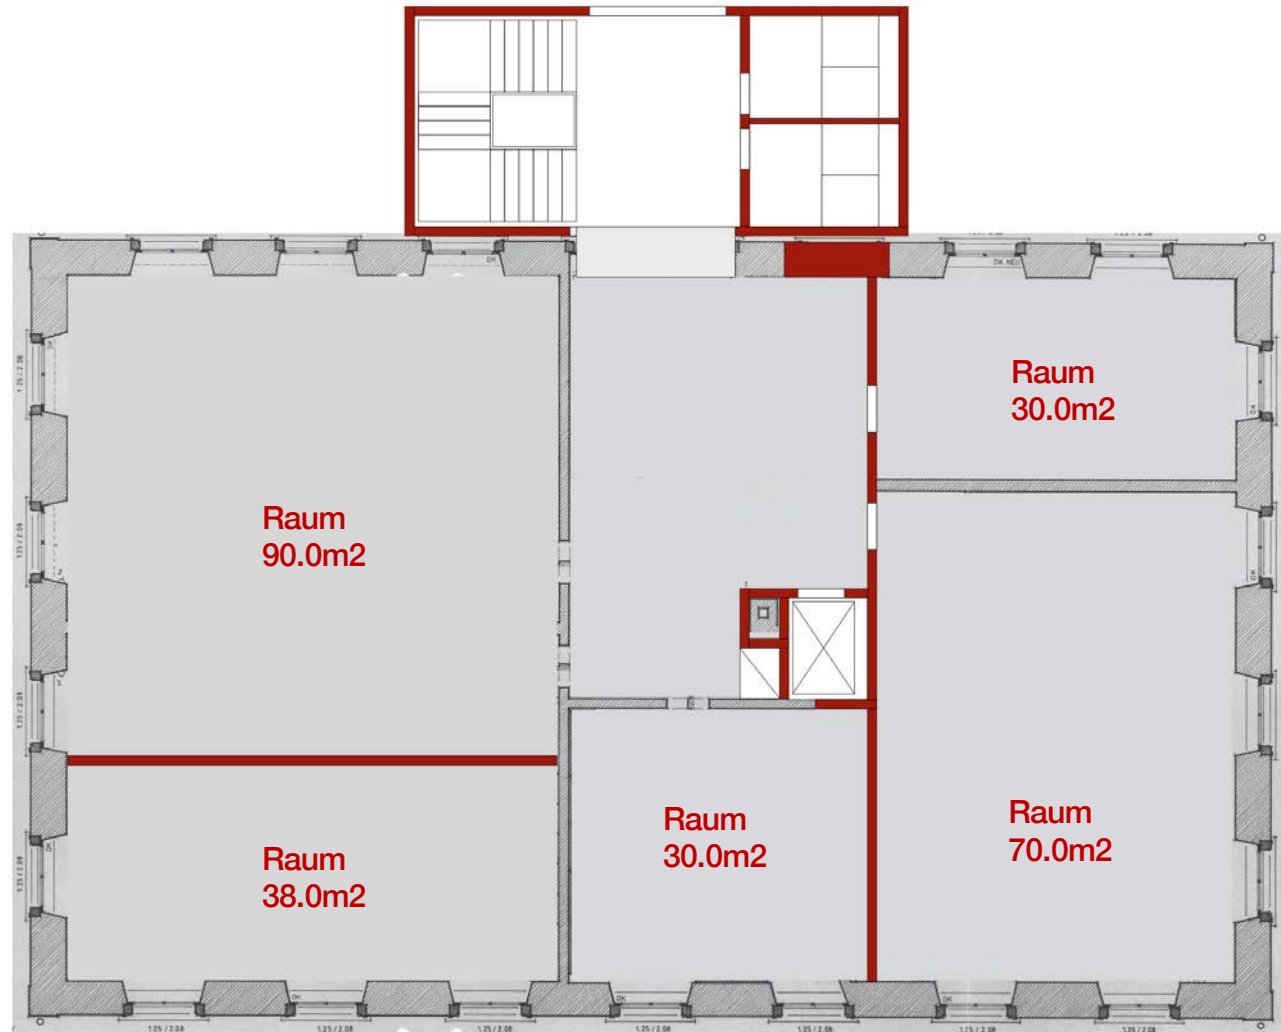

Schulhaus Schanz Grundstruktur Erweiterung, Querschnitt

5

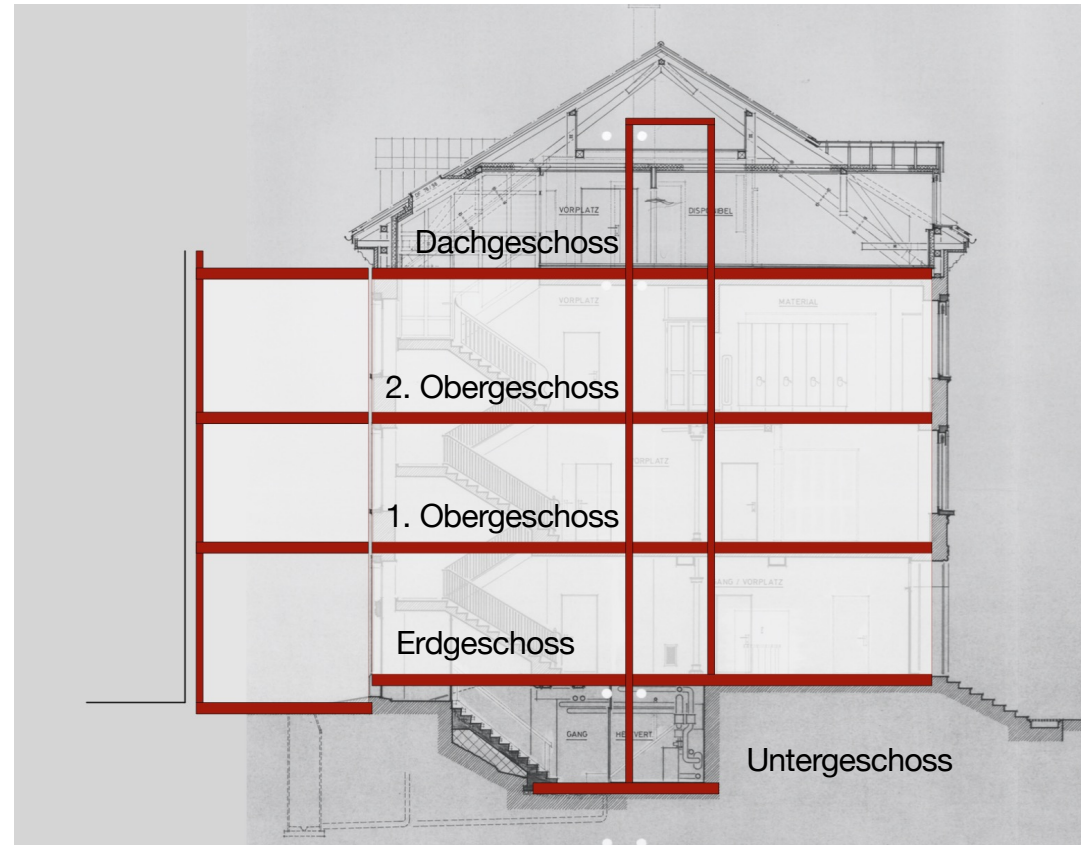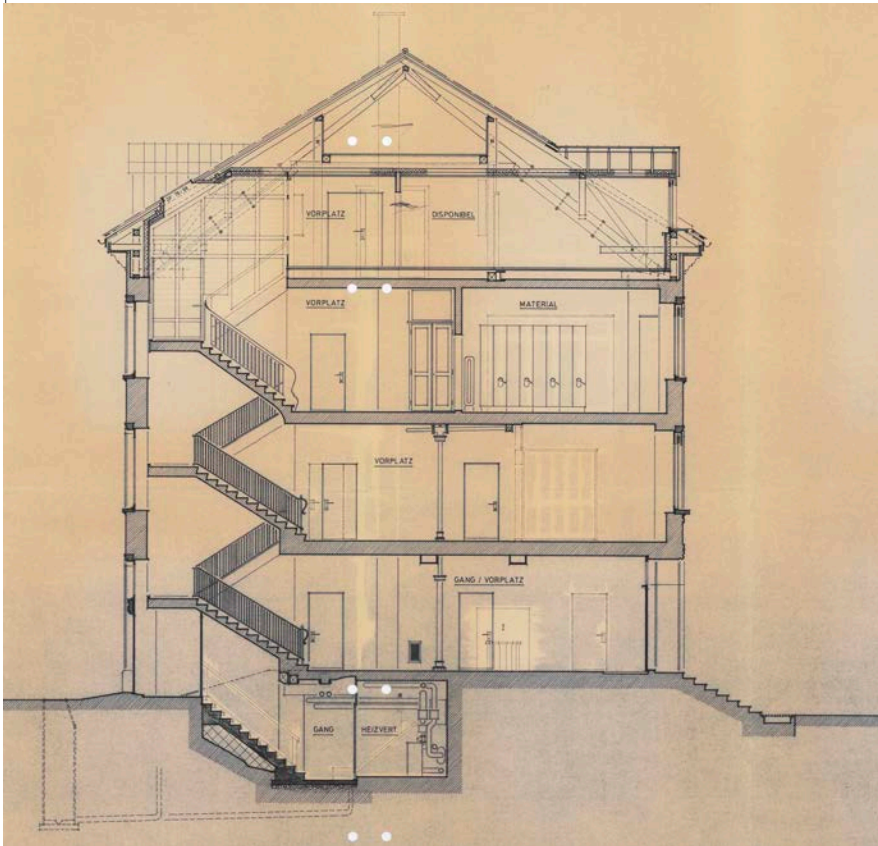


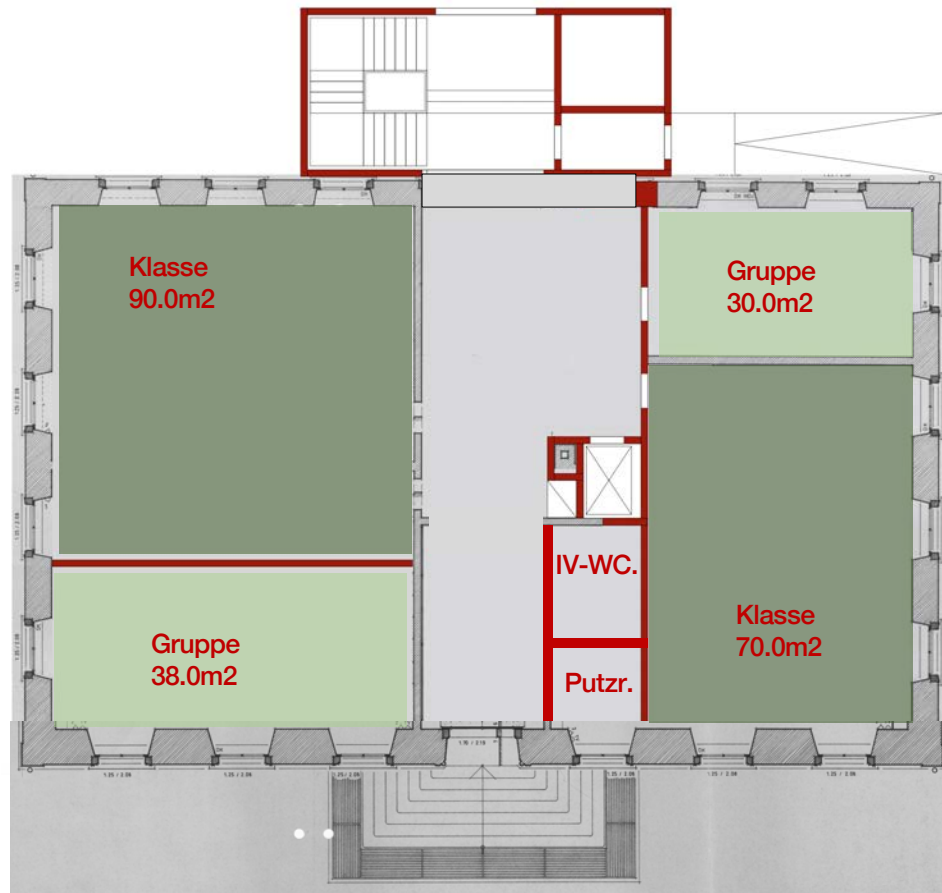


Erdgeschoss




1. Obergeschoss

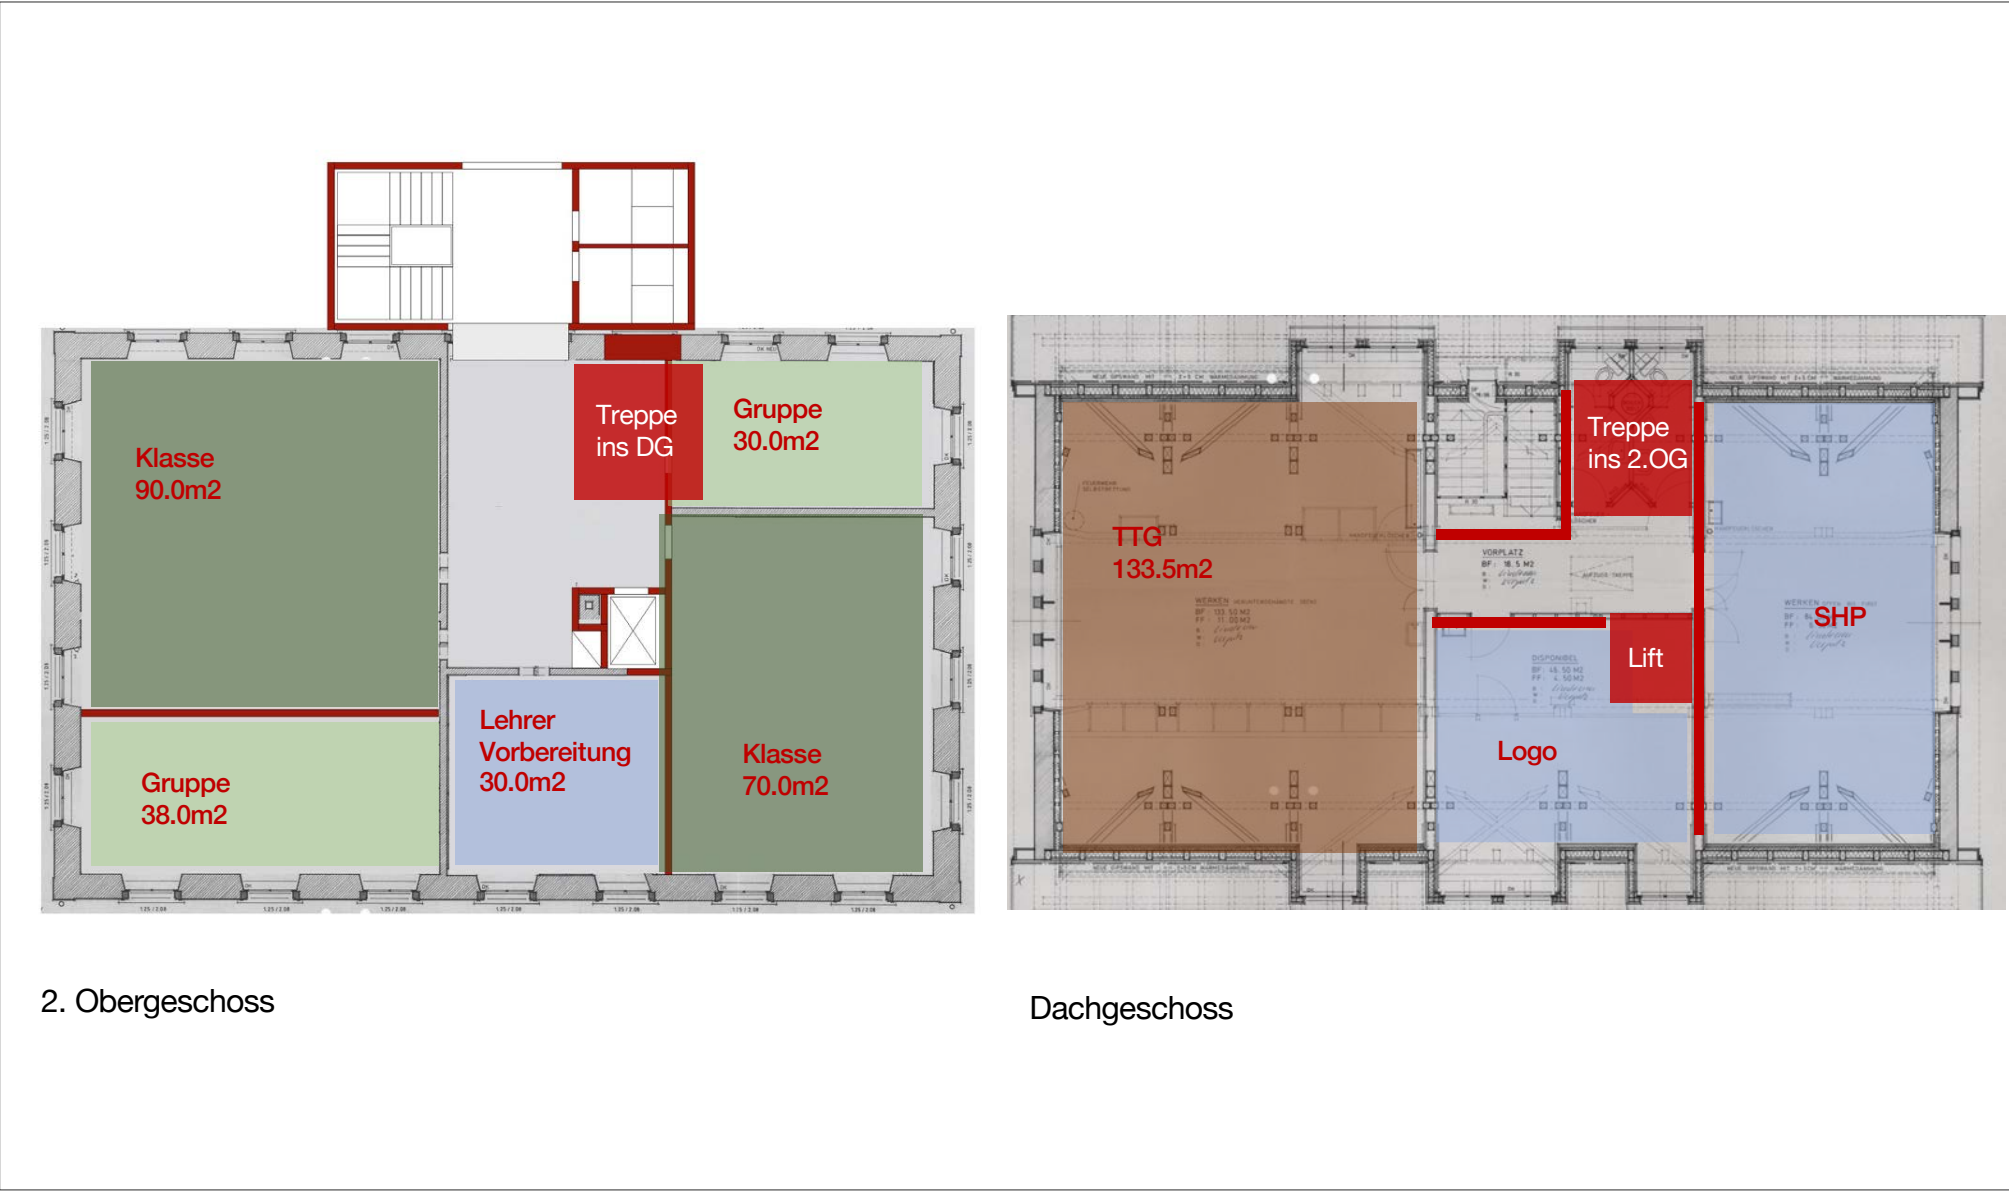


Lagerhaus Projektskizze (Nutzung der Räume mit 3 Klassen)

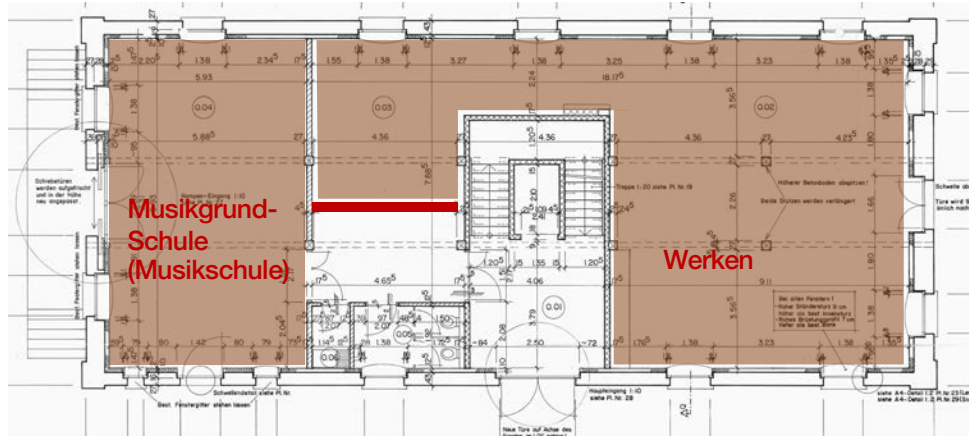


Erdgeschoss

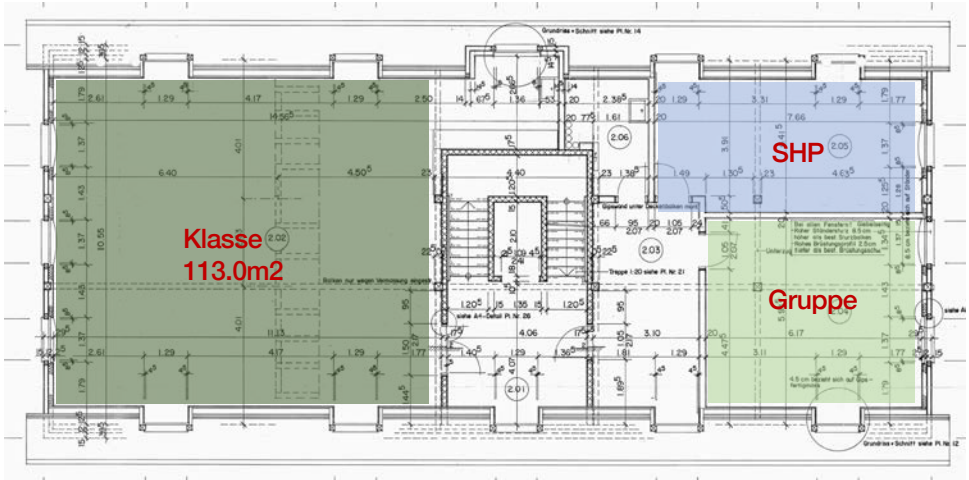

2. Obergeschoss

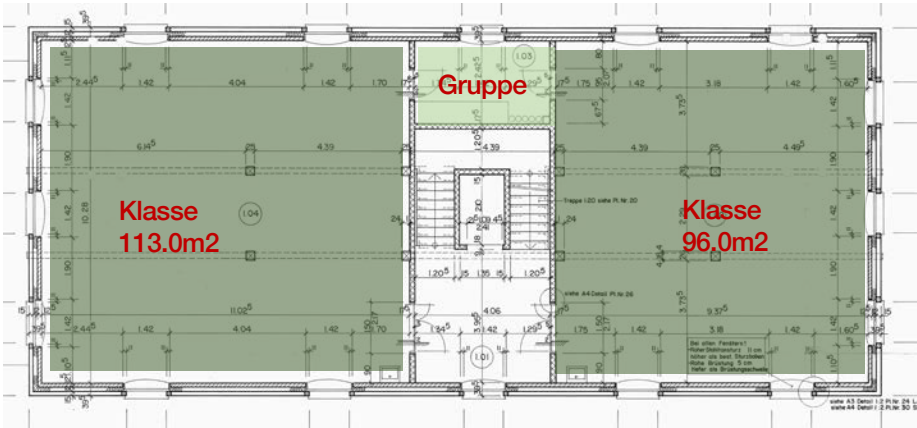


1. Obergeschoss

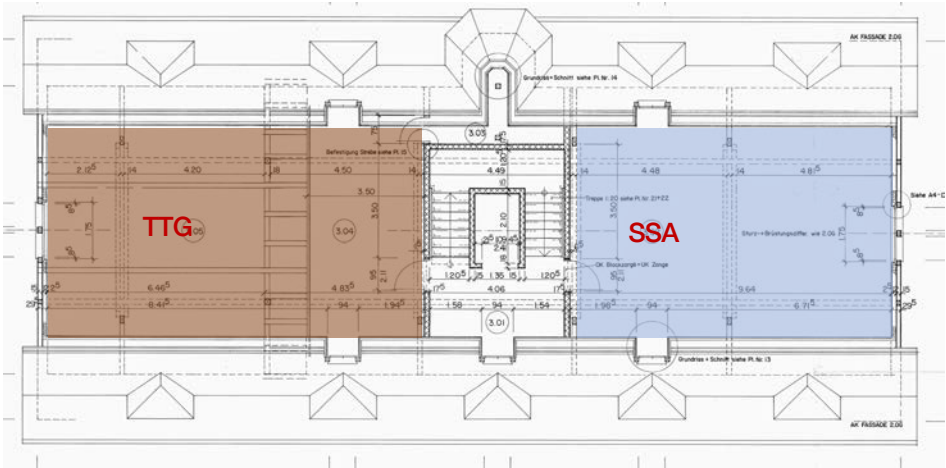

Dachgeschoss

Mehrzweckhalle Projektskizze (Nutzung der Räume)

9

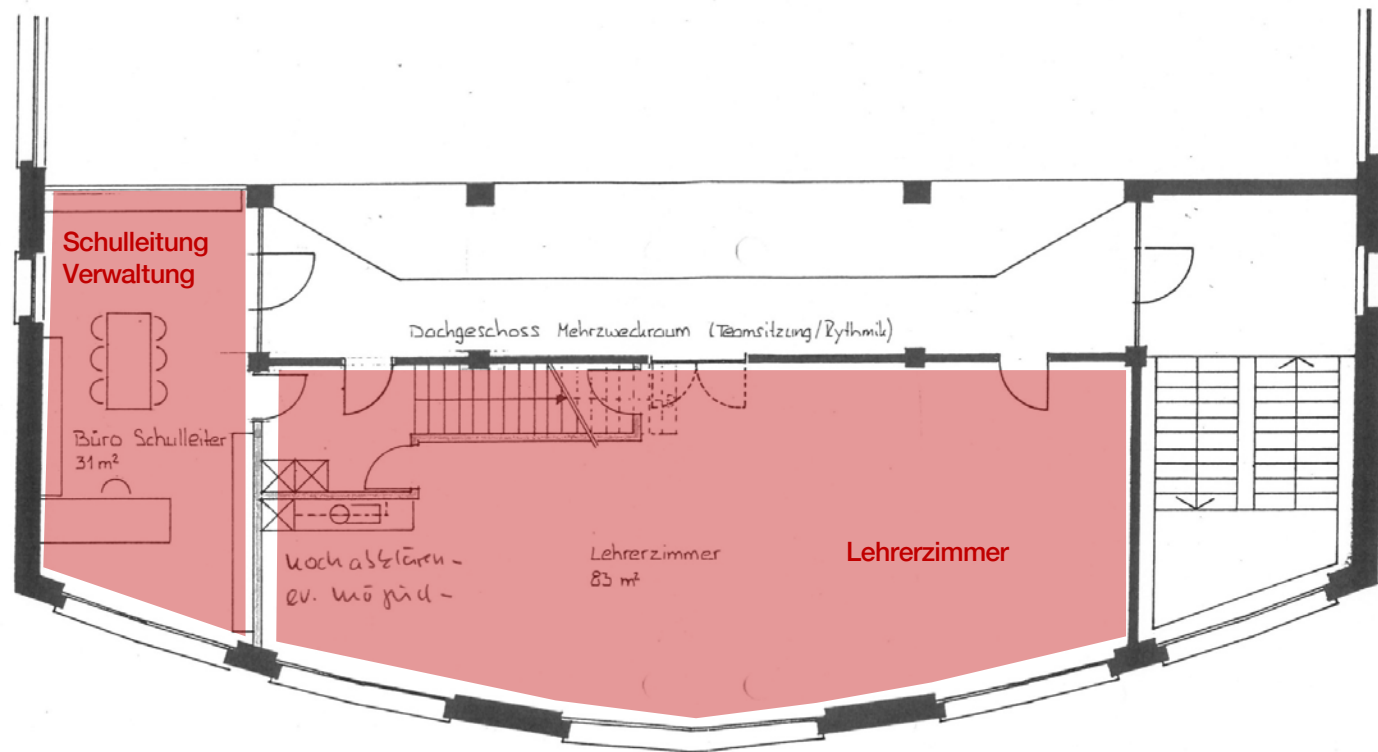

1. Obergeschoss