



NORD - ANSICHT

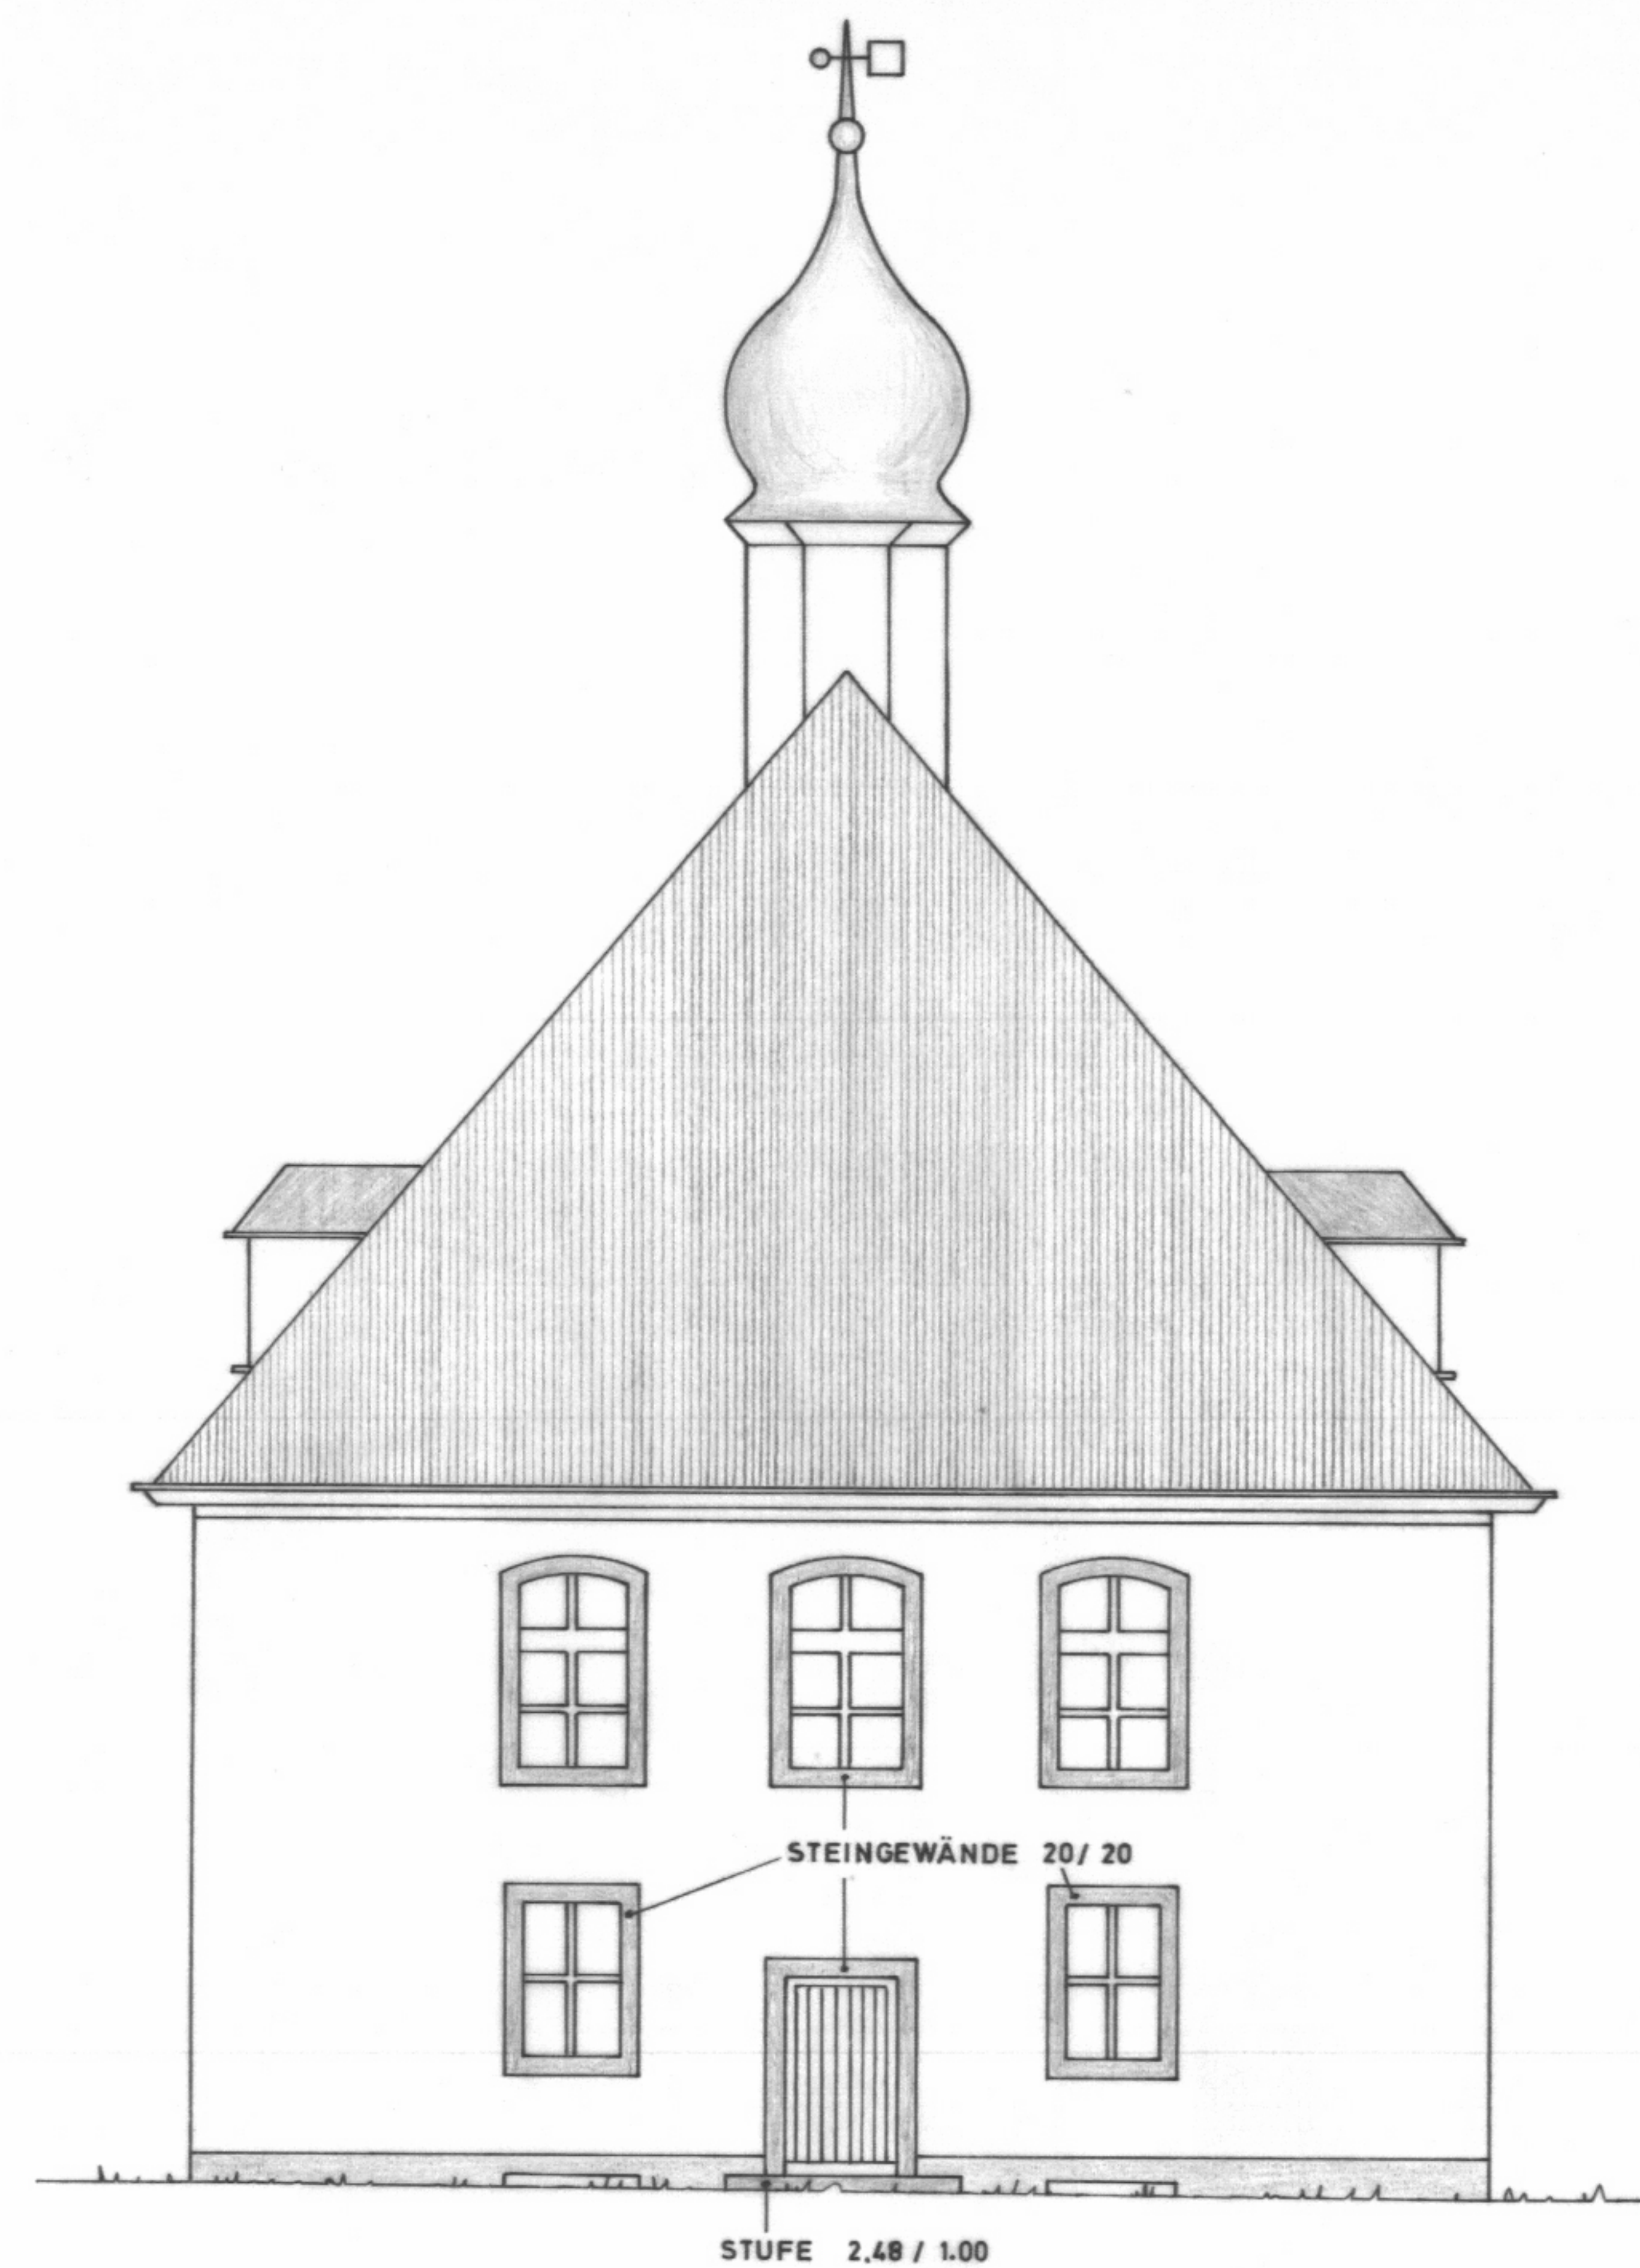

SÜD - ANSICHT

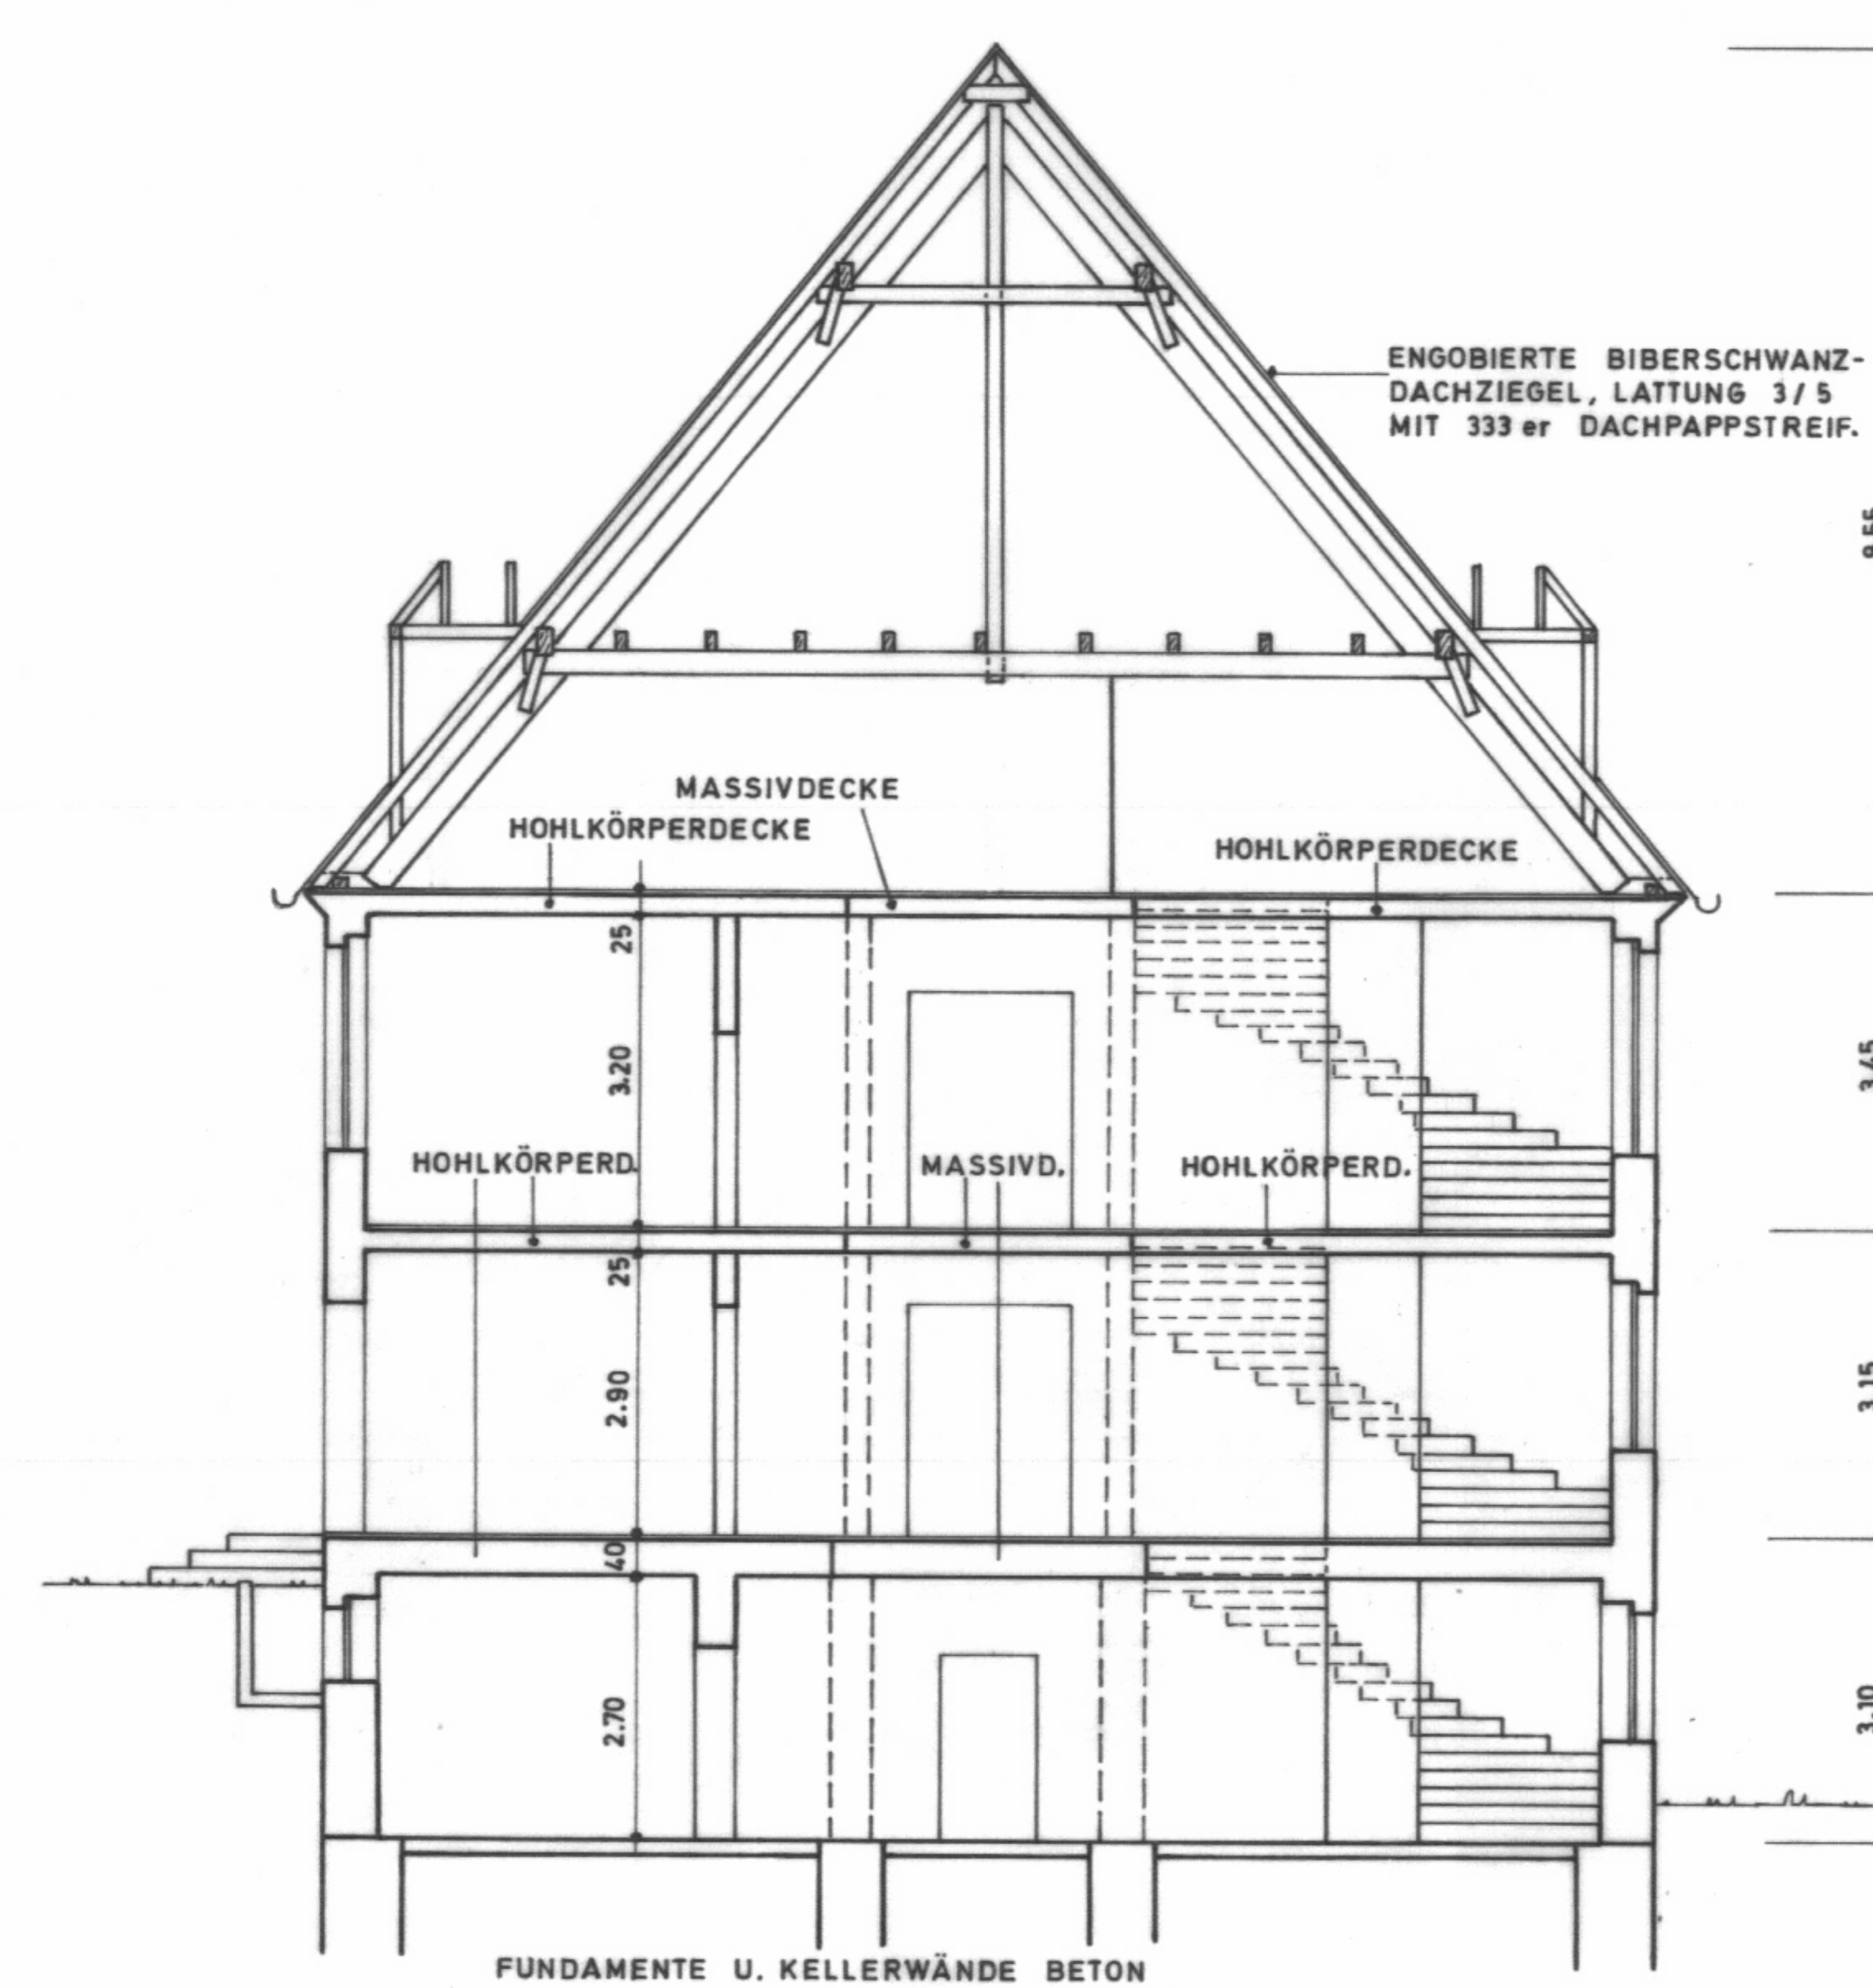

SCHNITT

STANDORT LIEGENSCHAFT	REGENSBURG NIBELUNGEN — KASERNE	LKNR.
BAUMASSNAHME BAUWERK	STABSGEBÄUDE, ANSICHTEN SCHNITT	GEBÄUDE NR. 16
PLANART	BESTANDSPLAN, BAULICH	MASST. 1 : 100
ENTWURFS- VERFASSEN	REGENSBURG FINANZBAUAMT	STUFE FACH H
SACH- VERSTÄNDIGER		SACHB. <i>W. K.</i>
		GEZ. <i>W. K.</i> 26. 11. 76
		PLAN NR. 16
FINANZBAUAMT REGENSBURG		
8400 REGENSBURG 2 POSTFACH 425 TEL. (0941) 53001		
DATUM 5. 6. 79 SG 3 SG SG		

FUSSBODEN


RAUM 001 - 012 BETONDECKE, 500er ROHFILZPAPPE 2 LAGIG
2,5cm GUSSASPHALTBELAG U. 0,4cm STK. LINOLEUMBELAG
RAUM 016, 017, 020 VORHANDENER FUSSBODENAUFBAU MIT
0,4 cm STK. LINOLEUMBELAG
FLUR 022, 023, 024, 026 KUNSTSTEINPLATTEN
WINDFANG 025 NATURSTEINPLATTEN
TREPPENHAUS 015, 022 KUNSTSTEINSTUFEN, PODESTE KUNSTSTEINPLATTEN
RAUM 018, 019, H-WC, DU. FLIESENBELAG

WÄNDE U. DECKEN:

RAUM 001 - 012, 016, 017, 020 DECKEN WISCHFESTE BINDERFARBE WEISS
WÄNDE WASCHFEST IN HELLEN FARBEN GESTRICHEN
RAUM 021 - 026 DECKEN WISCHFESTE BINDERFARBE WEISS
WÄNDE LATEXGLANZFARBE U. 10 cm STEINSOCKEL
RAUM 015 WIE VOR
RAUM 018, 019, H-WC, DU. DECKEN U. WÄNDE 1x FUNGIZIDGRUND -
FARBE U. 2x ANTISCHIMMELPILZFARBE, JEDOCH DUSCHE
WÄNDE GEFLIEST.

TÜREN:

RAUM 001 - 008, 010 - 012, 016 - 020
HOLZTÜRE 100/215 UND 50cm OBERLICHT GESTRICHEN
RAUM 009 UND ÜBRIGE ZWISCHENTÜREN SPERRHOLZ GESTRICHEN
" 015 U. 021 FEUERHEMMENDE TÜRE GESTRICHEN

 

ERDGESCHOSS

STANDORT LIEGENSCHAFT	REGENSBURG NIBELUNGEN - KASERNE	LKNR.
BAUMASSNAHME BAUWERK	STABSGEBÄUDE, ERDGESCHOSS	GEBÄUDE NR. 16
PLANART	BESTANDSPLAN, BAULICH	MASST. 1 : 100
ENTWURFS- VERFASSER	REGENSBURG FINANZBAUAMT	STUFE FACH H SACHB. GEZ. 19. 10. 76 PLAN NR. 5
SACH- VERSTÄNDIGER		
FINANZBAUAMT REGENSBURG		
8400 REGENSBURG 2 POSTFACH 425 TEL. (0941) 53001		
DATUM 5. 6. 79 SG 3 SG SG		