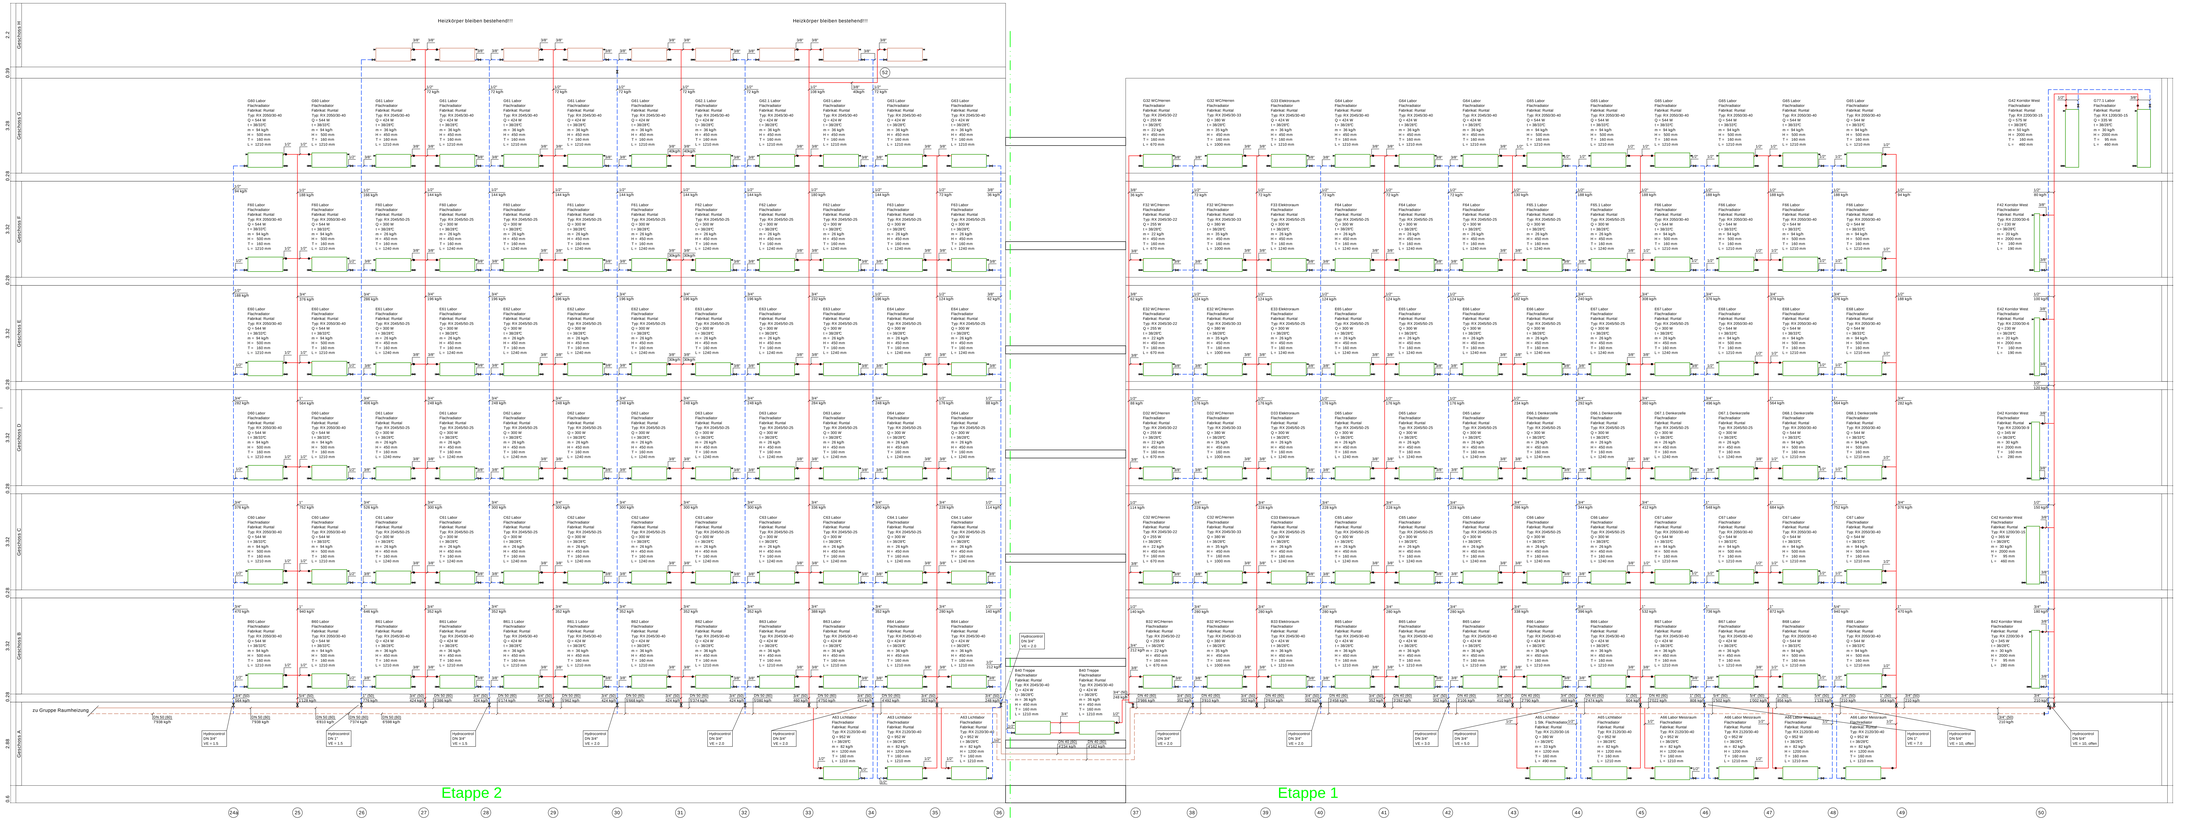

Legende Heizung

HVL	Heizung Vorlauf	
HRL	Heizung Rücklauf	
HK	Heizkörper	
	Thermostatventil	
	Thermostatventil	
	Entlüftung	
	Entleerung	
	Rücklaufverschraubung	

Brunner Haustechnik AG
Industriestrasse 55a
8304 Wallisellen-Zürich
Fon 044 874 11 00
Fax 044 874 11 99

Ingenieur / L Ü F T U N G

Wasserseil
Partner
Dipl.

Strippstrasse **Haustechnik** AG
Industriestrasse 55a
8304 Wallisellen-Zürich
Fon 044 874 11 00
Fax 044 874 11 99

Ingenieur / H E I Z U N G

Wasserseil M. Nr.178
Partner Dipl. Ing. (FH)

Brunner Haustechnik AG
Industriestrasse 55a
8304 Wallisellen-Zürich
Fon 044 874 11 00
Fax 044 874 11 99

Ingenieur / S A N I T Ä R

Wasserseil
Partner
Dipl.

Brunner Haustechnik AG
Industriestrasse 55a
8304 Wallisellen-Zürich
Fon 044 874 11 00
Fax 044 874 11 99

Ingenieur / G E W . K Ä L T E

Wasserseil
Partner
Dipl.

Brunner Haustechnik AG
Industriestrasse 55a
8304 Wallisellen-Zürich
Fon 044 874 11 00
Fax 044 874 11 99

Ingenieur / K O O R D I N A T I O N

Wasserseil
Partner
Dipl.

Brunner & Partner AG
Seebachstrasse 4
8052 Zürich
Fon 044 344 44 00
Fax 044 344 44 01

Elektroingenieur

Wasserseil
Partner
Dipl.

Baugrundexpert

Dynamis AG

Thurgauerstrasse 66
8050 Zürich
Fon 043 299 69 11
Fax 043 299 69 99

Bauphysiker

Wichser Akustik Bauphysik

Schallschutznachweise SIA 181

Schachenstr. 77
Fon 041 240 04 53
Fax 041 240 04 43

eawag
aquatic research

Instandsetzung Gebäudehülle + Haustechnik
Laborgebäude eawag Dübendorf

Bauherrenvertretung

EMPA

REVISIONSPLAN

Empa Bau Überlandstrasse 129 8600 Dübendorf Fon 044 823 41 41 Fax 044 823 40 06

Strangschema Radiatoren Südfassade

Datum: 05.02.2010

Plan-Nr.: 464-PS_SS1R

Index:

Generalplaner

raum fachwerk

Mühlenplatzstrasse 53 8047 Zürich Fon 044 491 14 14 Fax 044 492 72 40 www.raumfachwerk.ch