

Legende Heizung/Kälte

- HVL

HRL

LKWRL

LKWRL

WE

HK
- Heizung Vorlauf

Heizung Rücklauf

Laborkühlwasser VL

Laborkühlwasser RL

Wärmeerzeuger

Heizkörper


- Kugelhahn

Durchgangsventil

Absperrklappe

STA-Ventil

Thermostatventil
-

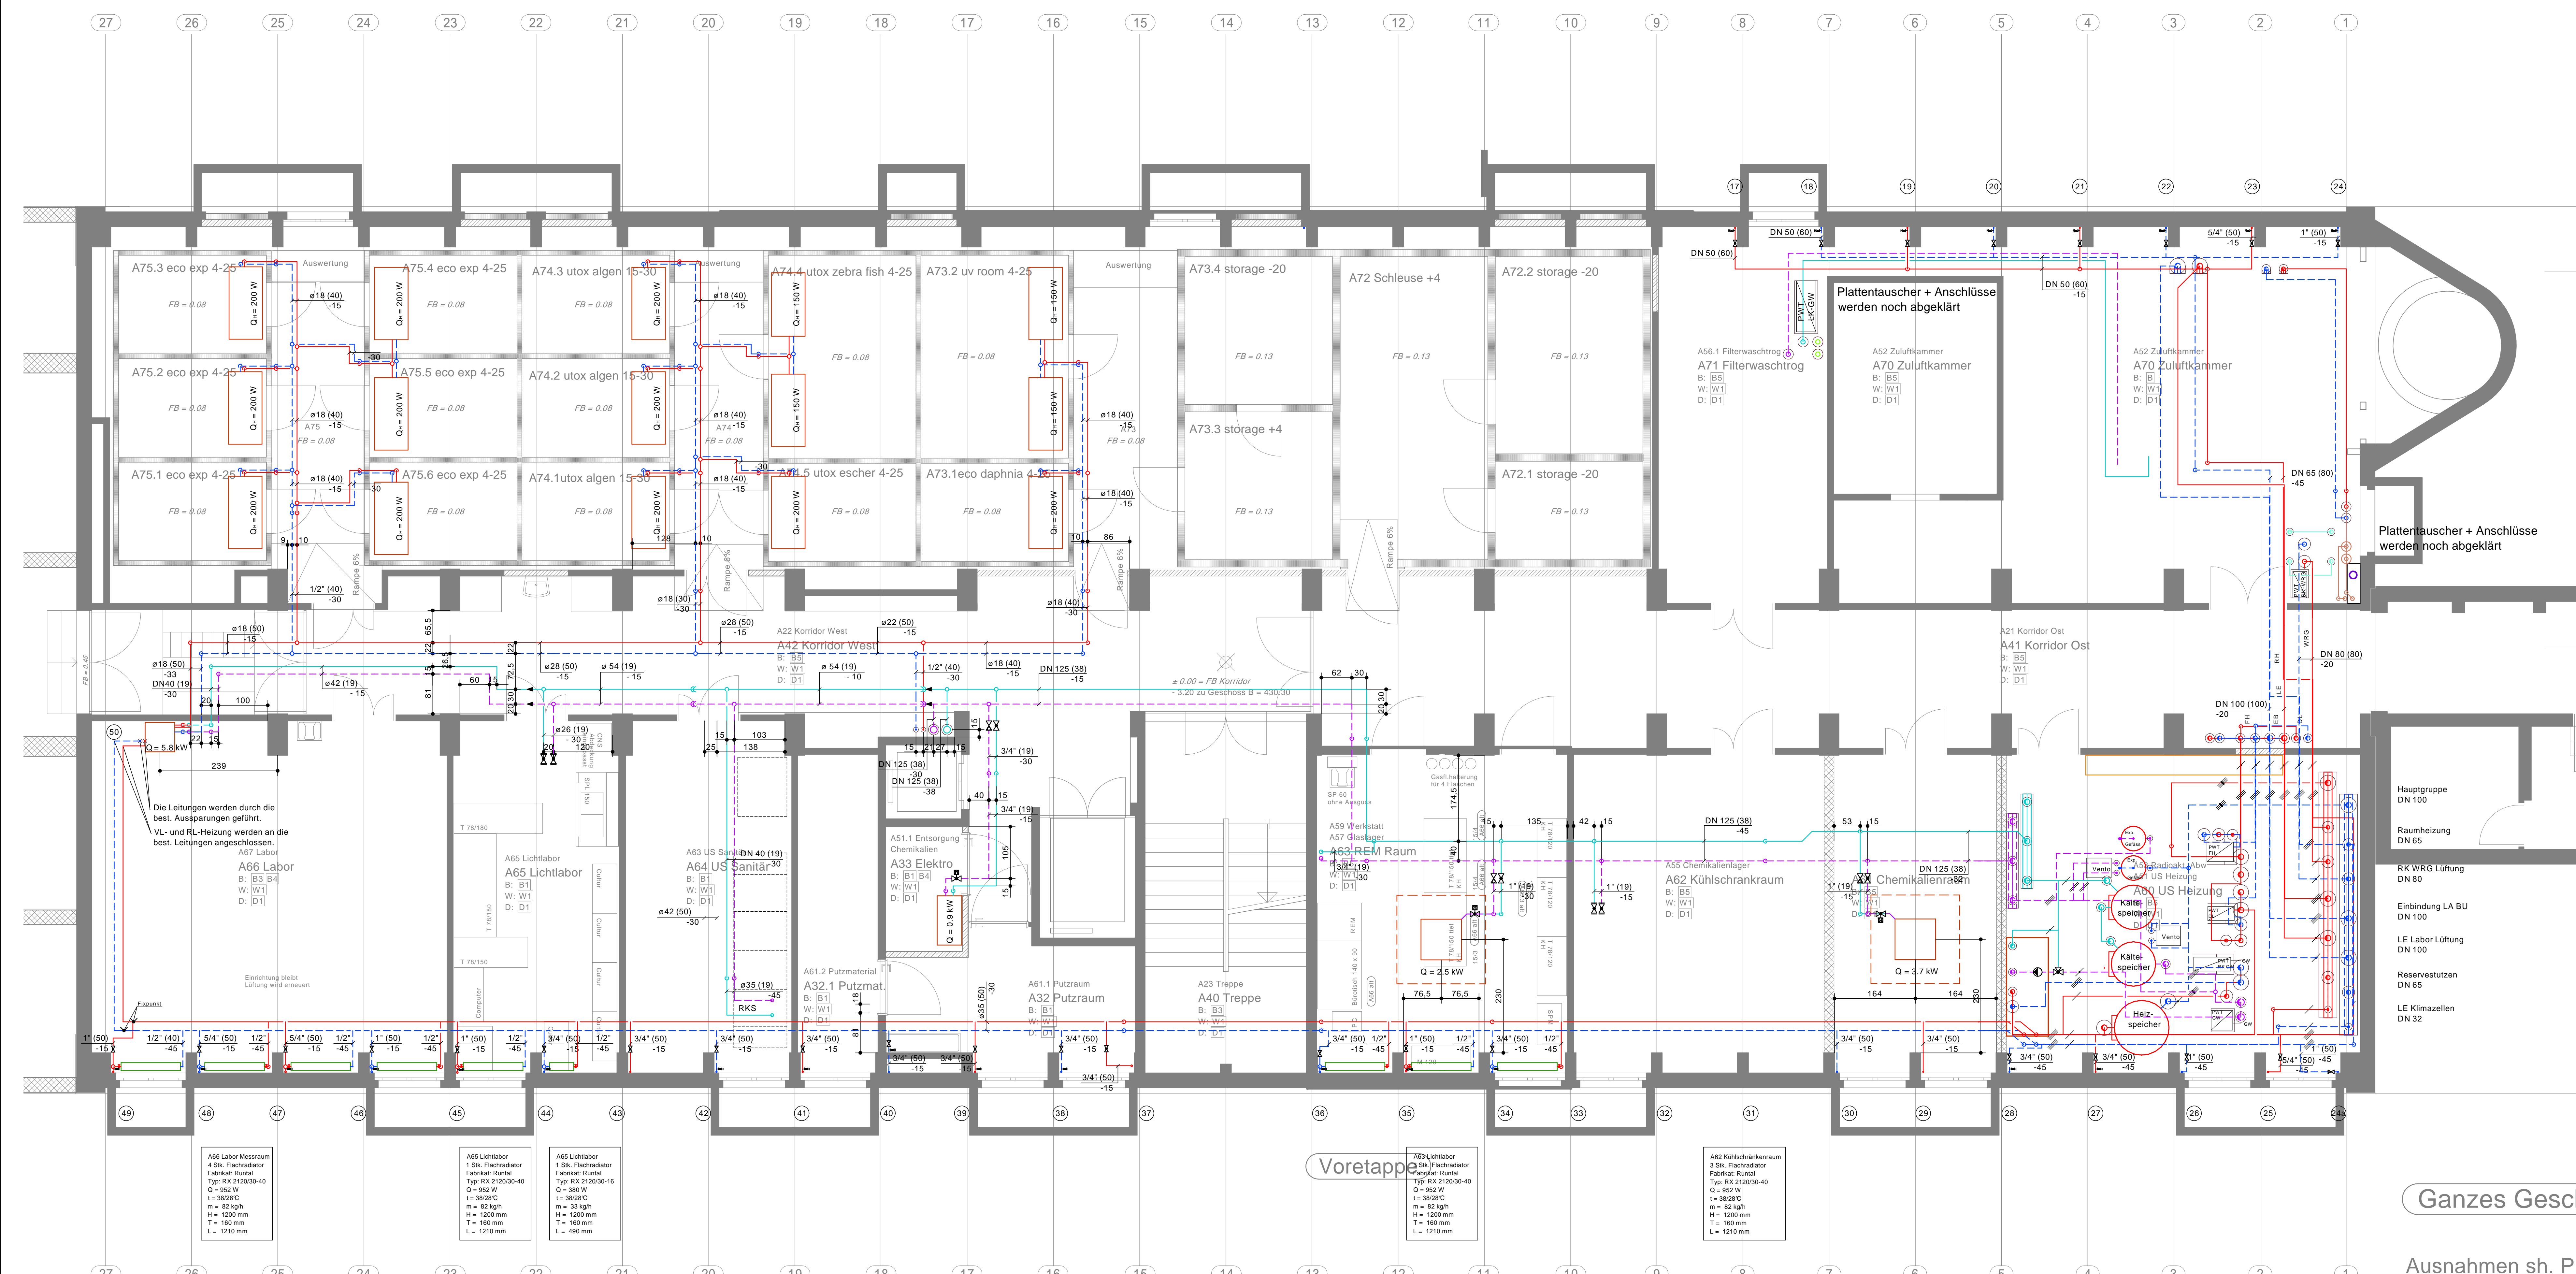

Brunner Haustechnik AG Industriestrasse 50a 8304 Wallisellen-Zürich Tel 044 874 13 00 Fax 044 874 13 99	Ingenieur / LÜFTUNG Massstab Format Gez.
Brunner Haustechnik AG Industriestrasse 50a 8304 Wallisellen-Zürich Tel 044 874 13 00 Fax 044 874 13 99	Ingenieur / HEIZUNG Massstab 1:50 Format 60/126 Gez. Dr. Sav.
Brunner Haustechnik AG Industriestrasse 50a 8304 Wallisellen-Zürich Tel 044 874 13 00 Fax 044 874 13 99	Ingenieur / SANITÄR Massstab Format Gez.
Brunner Haustechnik AG Industriestrasse 50a 8304 Wallisellen-Zürich Tel 044 874 13 00 Fax 044 874 13 99	Ingenieur / GEW. KÄLTE Massstab Format Gez.
Brunner Haustechnik AG Industriestrasse 50a 8304 Wallisellen-Zürich Tel 044 874 13 00 Fax 044 874 13 99	Ingenieur / KOORDINATION Massstab Format Gez.
Böcher & Partner AG Seebachstrasse 4 8052 Zürich Tel 044 304 44 00 Fax 044 302 22 44	Elektroingenieur Massstab Format Gez.
Baugenieur Synaxis AG Thurgauerstrasse 56 8052 Zürich Tel 044 316 67 77 Fax 044 316 67 99	Bauchphysiker Wichner Akustik Bauphysik Schaffhauserstrasse 550 8052 Zürich Tel 044 299 66 33 Fax 044 299 66 44

eawag
aquatic research
Instandsetzung Gebäudehülle + Haustechnik
Laborgebäude eawag Dübendorf

Baurenvertretung
EMPA
Empa Bau Überlandstrasse 129 8600 Dübendorf Tel 044 823 41 41 Fax 044 823 40 06

REVISIONSPLAN
Datum: 05.02.2010

Geschoss A Grundriss Heizung
Plan-Nr.: 464-G_A_HKR
Datum: 05.02.2010

Generalplaner
raum fachwerk
Mühleggstrasse 53 8047 Zürich Tel 044 491 14 14 Fax 044 492 72 40 www.raumfachwerk.ch

Format 1470 x 594
Objekt-Plannr. 785 51 090

Rev. A 29.01.2009

Ganzes Gesch

Ausnahmen sh. Pl