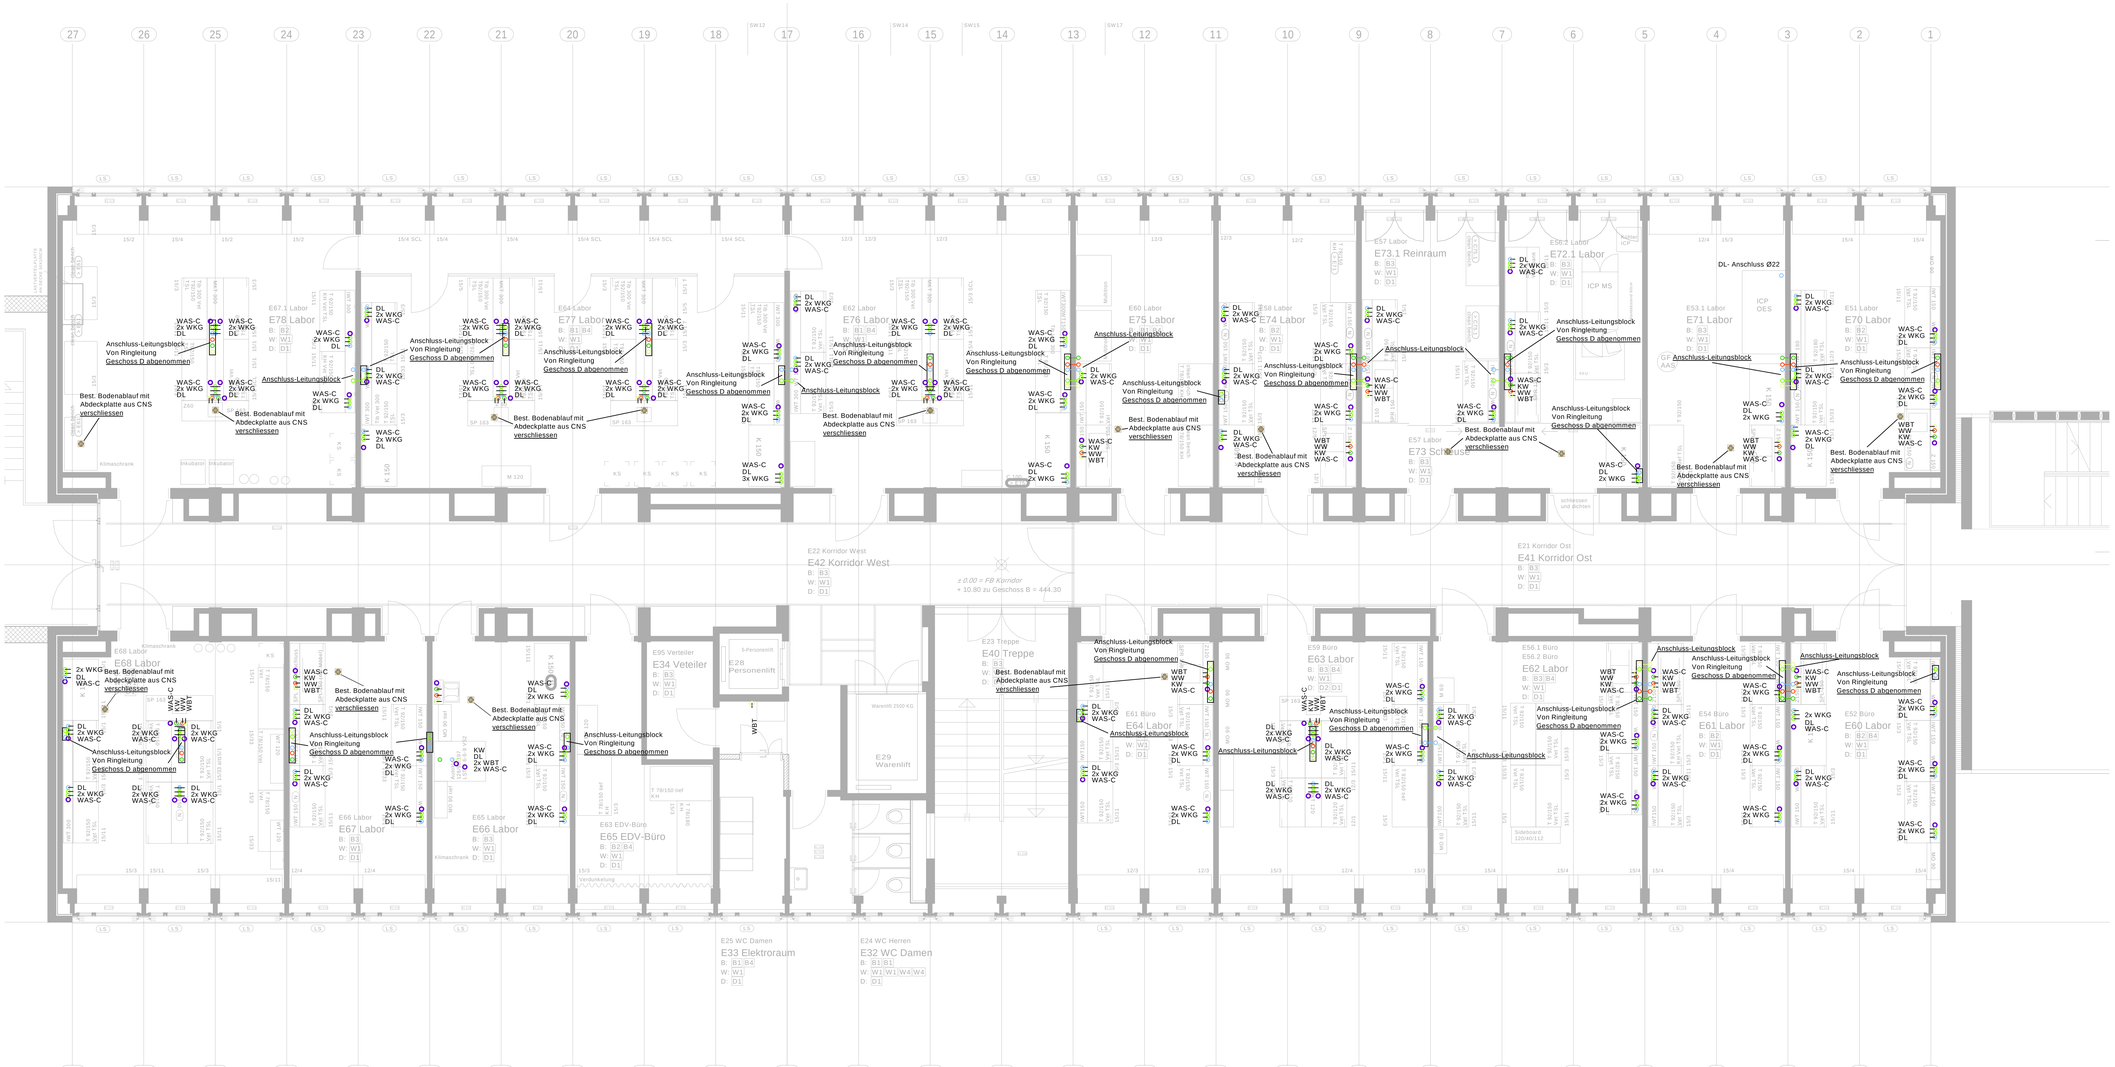

Legende Sanitär

	Schmutzabwasser	WAS	
	Dachabwasser	WAR	
	Kaltwasser Netzdruck	KWN	
	Grundwasser	WKG	
	Kaltwasser red.Druck	KW	
	Warmwasser	WW	
	Zirkulation	WWR	
	Gegenosmose	WBT	
	Druckluft	DL	
	Chemieabwasser	WAS-C	
	Bestehend Abwasser	BEAB	
	Bestehend Sanitärleitung	BESL	
	Abbruch	-	

Versorgungsleitungen

Alle KW, WW, WWR und WKG Leitungen in CNS ausführen
WWR Steigzone WC-Anlagen Rohr-an-Rohr mit Pex ausführen
Alle WBT Leitungen in CNS ausführen
Alle DL Leitungen in Kupfer ausführen
Alle Rohrschellen mit Gummieinlagen

Schmutzwasser

Alle Schmutz- und Chemieabwasserleitungen sind in PE auszuführen
Alle Rohrschellen mit Gummieinlagen

Lagen

Sämmtliche Koten beziehen sich auf UKRD (UK Roh Decke)

Ø15(30) / -15 — Dimension (Dämmstärke) / Kote UK Roh Decke - Achse

s=-15 — Kote UKRD - Sohle Rohr

Armaturen

- Absperrventil
- Druckreduzierventil
- Kompensator
- Gleitrohrschelle
- Fixpunkt
- Entleerung 1/2"

Dämmung

Medium:	Dim:	Material:	Umhüllung:
Leitungen KW, WKG Ø15- 54	30mm	PIR	Alu- Grobkornfolie 0.2mm
Leitungen WW, WWR Ø15	40mm	Mineralwolle	Alu- Grobkornfolie 0.2mm
Leitungen WW, WWR Ø18	40mm	Mineralwolle	Alu- Grobkornfolie 0.2mm
Leitungen WW, WWR Ø22	50mm	Mineralwolle	Alu- Grobkornfolie 0.2mm
Leitungen WW, WWR Ø28	50mm	Mineralwolle	Alu- Grobkornfolie 0.2mm
Leitungen WW, WWR Ø35	50mm	Mineralwolle	Alu- Grobkornfolie 0.2mm
Leitungen WW, WWR Ø42	60mm	Mineralwolle	Alu- Grobkornfolie 0.2mm
Leitungen WW, WWR Ø54	60mm	Mineralwolle	Alu- Grobkornfolie 0.2mm

Brunner Haustechnik AG
Industriestrasse 50a
8304 Wallisellen-Zürich
Fon 044 874 13 00
Fax 044 874 13 99

Ingenieur / L Ü F T U N G
Massstab
Format
Gez.

Ingenieur / H E I Z U N G

Ingenieur / S A N I T Ä R
Massstab 1:50
Format 60/126
Gez. W.i /Mai/ Seb

Ingenieur / G E W. K Ä L T E

Ingenieur / K O O R D I N A T I O N

Elektroingenieur

Bauingenieur
Synarix AG
Thurgauerstrasse 56
8050 Zürich
Fon 044 318 67 77
Fax 044 318 67 99

Bauphysiker
Wichser Akustik Bauphysik
Schaffhauserstrasse 550
8052 Zürich
Fon 043 299 66 33
Fax 043 299 66 44

eawag aquatic research
Instandsetzung Gebäudehülle + Haustechnik
Laborgebäude eawag Dübendorf

Bauherrenvertretung
EMPA
Empa Bau Überlandstrasse 129 8600 Dübendorf Fon 044 823 41 41 Fax 044 823 40 06

REVISIONSPLAN

Geschoss E Ausbau Sanitär — Datum: 26.02.2010

Plan-Nr.: 464-G_E_ABR_ — Index:

Generalplaner
raum fachwerk
Mühlezelgstrasse 53 8047 Zürich Fon 044 491 14 14 Fax 044 492 72 40 www.raumfachwerk.ch

Gez.	ts	Änderungen	Format: 1470 x 594	Objekt/Plannr.	785 61130