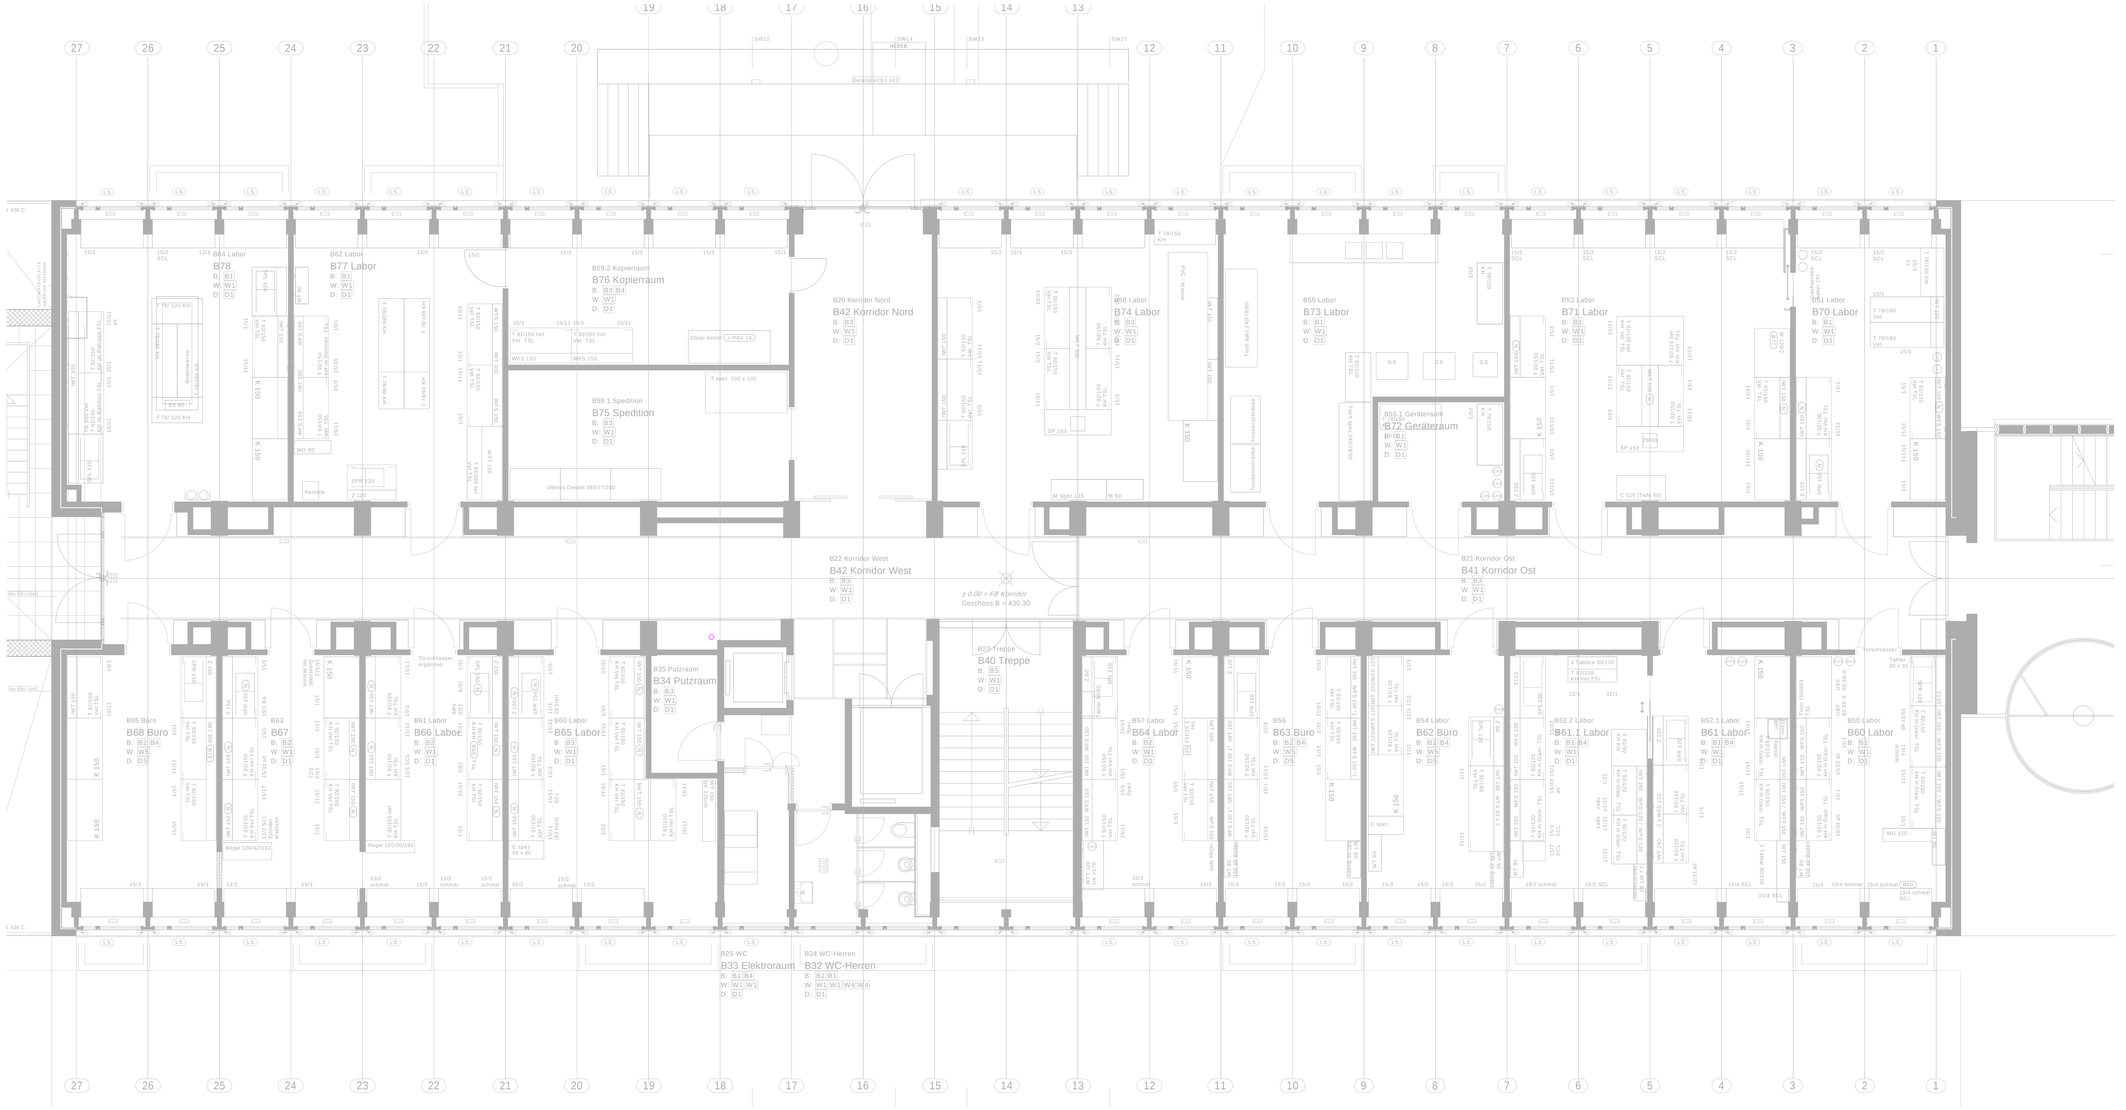

Legende Spez. Gase

	Spez. Gas Argon	Ag
	Spezial Gas Stickstoff	N2

Lagen

Sämmtliche Koten beziehen sich auf UKRD (UK Roh Decke)

Cu 12 x1 mm
-5 UKD — Material Dimension / Kote UK Roh Decke - Achse

Armaturen

⋈ Absperrventil

Brunner Haustechnik AG
Industriestrasse 50a
8304 Wallisellen-Zürich
Fon 044 874 13 00
Fax 044 874 13 99
Ingenieur / L Ü F T U N G
Massstab
Format
Gez.

Brunner Haustechnik AG
Industriestrasse 50a
8304 Wallisellen-Zürich
Fon 044 874 13 00
Fax 044 874 13 99
Ingenieur / H E I Z U N G
Massstab
Format
Gez.

BrunnerHaustechnik AG
Industriestrasse 50a
8304 Wallisellen-Zürich
Fon 044 874 13 00
Fax 044 874 13 99
Ingenieur / S A N I T Ä R
Massstab 1:50
Format 60/126
Gez. So

Brunner Haustechnik AG
Industriestrasse 50a
8304 Wallisellen-Zürich
Fon 044 874 13 00
Fax 044 874 13 99
Ingenieur / G E W. K Ä L T E
Massstab
Format
Gez.

Brunner Haustechnik AG
Industriestrasse 50a
8304 Wallisellen-Zürich
Fon 044 874 13 00
Fax 044 874 13 99
Ingenieur / K O O R D I N A T I O N
Massstab
Format
Gez.

Bichler & Partner AG
Seebachstrasse 4
8052 Zürich
Fon 044 306 44 00
Fax 044 302 22 44
Elektroingenieur
Massstab
Format
Gez.

Bauingenieur
Synaxis AG
Thurgauerstrasse 56
8052 Zürich
Fon 044 316 67 77
Fax 044 316 67 99
Bauphysiker
Wichser Akustik Bauphysik
Schaffhauserstrasse 550
8052 Zürich
Fon 043 299 66 33
Fax 043 299 66 44

eawag aquatic research
Instandsetzung Gebäudehülle + Haustechnik
Laborgebäude eawag Dübendorf

Bauherrenvertretung
EMPA
Empa Bau Überlandstrasse 129 8600 Dübendorf Fon 044 823 41 41 Fax 044 823 40 06

REVISIONSPLAN

Geschoss B Grundriss Spez. Gase

Datum: 05.03.2010

Plan-Nr.: 464-G_B_GR_

Index: -

Generalplaner

raum fachwerk — Mühlezelgstrasse 53 8047 Zürich Fon 044 491 14 14 Fax 044 492 72 40 www.raumfachwerk.ch

Datum	Gez.	Änderungen	Format	Objekt-/Planr.
01.03.2010	ts		1470 x 594	785 61100
Zwischenstand März 2009				