FASSUNG GOTTHARDREUSS

-Kontrolle 1988
-Reparaturen durch KWW

5-Jahreskontrolle 1990

-Kontrolle Rostschutz: -Hauptschütze
-Spülschütze
-Einlaufrechen
-Einlaufschütze
-Beruhigungsrechen
-Sandablassschützen
-Auslaufschütze

STAUWEHR + FASSUNG GOESCHENENREUSS

5-Jahreskontrolle 1990

-Kontr. Rostschutz: -Grundablassschütze
-Drosselklappe
-Panzerung
-Einlaufrechen
-Überfallklappen
-Revision Drosselklappe, 2W
-Panzerung Göschenen und Sandablassschützen Rostschutz erneuern, 5W
-Dichtungen Grundablassschütze ersetzen

DRUCKSTOLLEN ABSCHN. "GOESCHENEN-RUETELI"

(km0,000 - km1,638)

10-Jahreskontrolle 1995

-Sohle reparieren, 62m, III. Prior. } 4W
- " " , 6m, IV. Prior. }

ABSCHNITT "RÜETELI-WATTINGEN"

(km1,638 - km 3,099)

5-Jahreskontrolle 1990

-Kontrolle Rostschutz Abschlusstüre Wattingen

10-Jahreskontrolle 1995

-Sohle reparieren, 9m, I Prior. }
- " " ,97m, II Prior. } 4W
- " " ,36m, III Prior. }

FASSUNG ROHRBACH

Kontrolle 1985: -Einlaufrechen
-Einlaufschütze
-Entsander
-Vertikalschacht
-Horizontalstollen

FASSUNG MEIENREUSS

Kontrolle 1985: -Hauptschütze
-Spülschütze
-Einlaufrechen
-Einlaufschützen
-Beruhigungsrechen
-Sandablassschützen

5-Jahreskontrolle 1990

-Schrägschacht Drossel 1 Rostschutz erneuern, 1W
- Wasserschloss I, 2m Sohle reparieren, , I Prior.
- Schrägschacht Überzug erneuern, 2W, III Prior.

10-Jahreskontrolle 1995

-Sohle reparieren, 16m, I Prior. }
- " " ,150m, II Prior. } 5W
- " " ,106m, III Prior. }

DRUCKSTOLLEN ABSCHN. "WATTINGEN-MEIENREUSS"

(km 3,099 - km 5,153)

5-Jahreskontrolle 1990

-Entleerungsschieber Fenster Meienreuss auswechseln
-Sohle reparieren, 68m, I Prior. }
- " " , 20m, II " } 3W
- " " , 57m, III " }

DRUCKSTOLLEN ABSCHN. "MEIENREUSS-LEGGISTEIN"

(km 5,153 - km 6,342)

5-Jahreskontrolle 1990

-Sohle reparieren, 102 m, I Prior. } 5W
- " " , 175 m, II Prior. }

10-Jahreskontrolle 1995

-Sohle reparieren, 62m, I Prior. }
- " " ,106m, II Prior. } 4W

WASSERSCHLOSS II

5-Jahreskontrolle 1990

-betonierter Teil reparieren, 2W

DRUCKSCHACHT

5-Jahreskontrolle 1990

-Kontrolle Rostschutz schräge-, flache Partie u. Verteilleitung

10-Jahreskontrolle 1995

-Rostschutz schräge Partie erneuern, 7W

SAUGROHR / WASSERSCHLOSS III

5-Jahreskontrolle 1990

-Kontrolle Rostschutz Abschlussschütze und Wasserkühler WP-Anlage

UW-STOLLEN / AUSLAUFSCHÜTZE

5-Jahreskontrolle 1990

-Kontrolle Rostschutz Auslaufschütze

10-Jahreskontrolle 1995

-Hosenrohr Überzug erneuern, 2W

FASSUNG GOTTHARDREUSS STAUMAUER & FASSUNG GÖSCHENENREUSS 1:1000

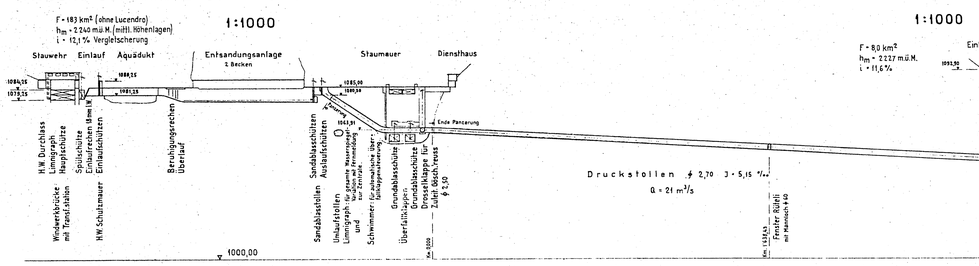

FASSUNG ROHRBACH 1:1000

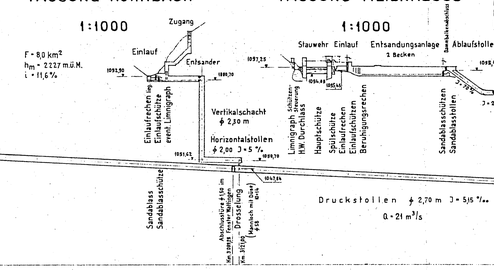

FASSUNG MEIENREUSS 1:1000

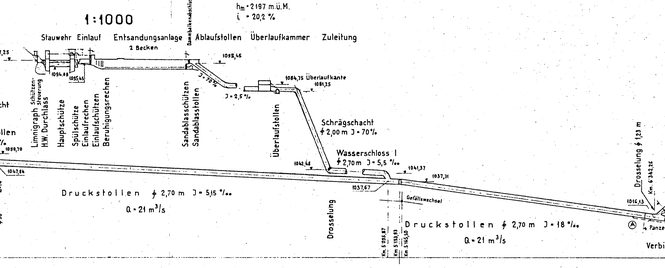

WASSERSCHLOSS II 1:1000

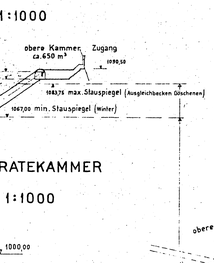

WASSERSCHLOSS II & APPARATEKAMMER Lageplan 1:1000

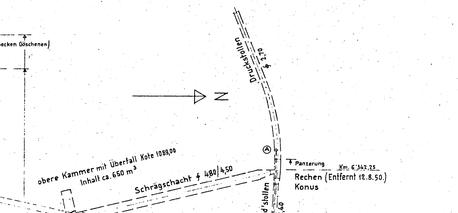

FASSUNG GOTTHARDREUSS, STAUMAUER & FASSUNG GÖSCHENENREUSS

Lageplan 1:500

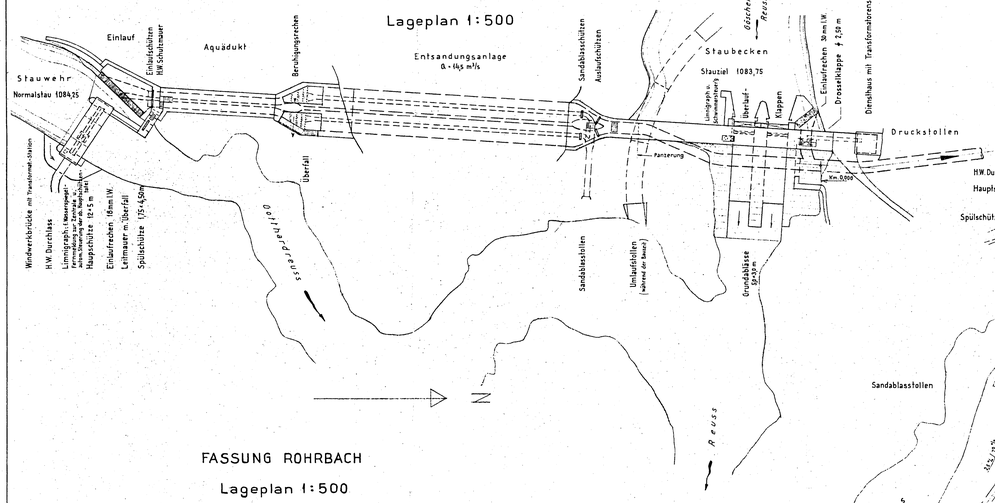

FASSUNG MEIENREUSS

Lageplan 1:500

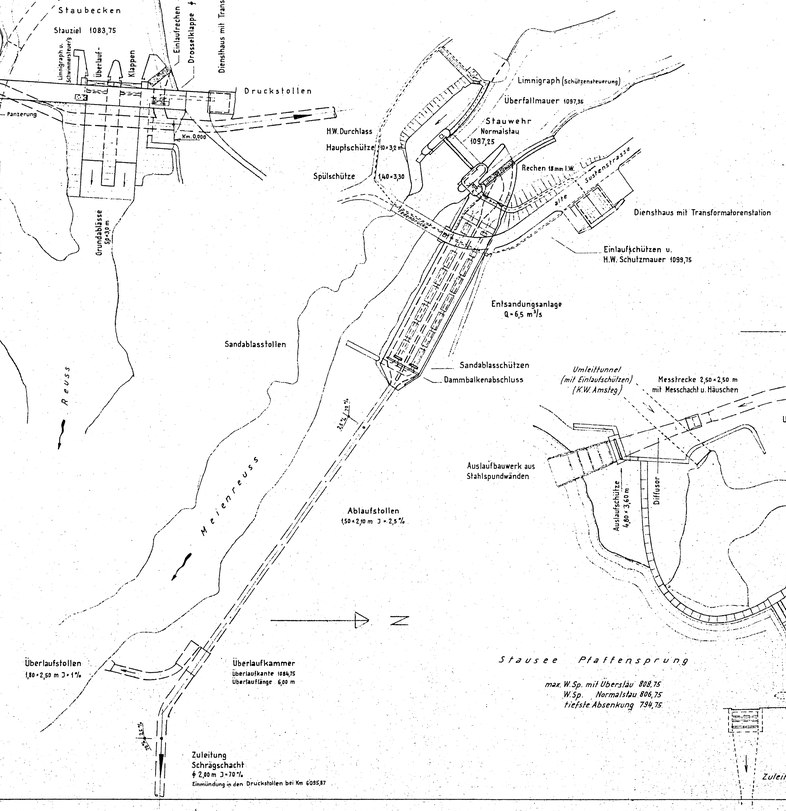

ZENTRALE PFAFFENSPRUNG

Lageplan 1:500

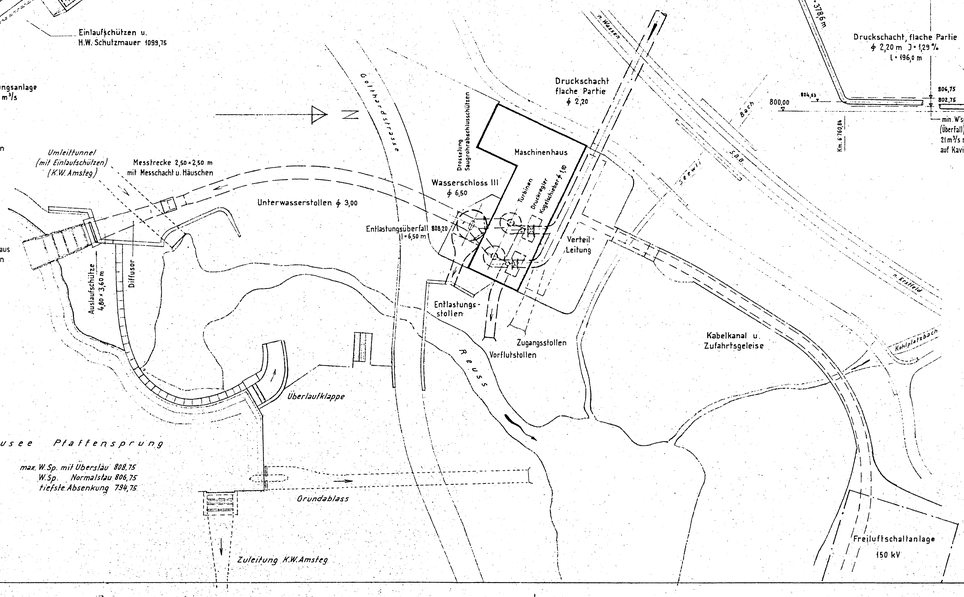

ZENTRALE PFAFFENSPRUNG 1:1000

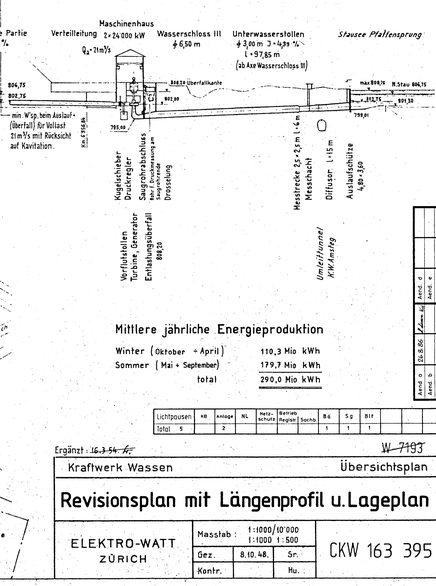

Mittlere jährliche Energieproduktion

Winter (Oktober - April)	110,3 Mio kWh
Sommer (Mai + September)	179,7 Mio kWh
total	290,0 Mio kWh

Lichtpausen	KB	Anlage	NL	Netzschutz	Betrieb Regl/ss	Sachs	Bd	Sg	Bit			
Total 5		2					1	1	1			

Ergänzt: 16.3.54 Fr. — ~~W 7193~~

Kraftwerk Wassen — Übersichtsplan

Revisionsplan mit Längenprofil u. Lageplan

ELEKTRO-WATT ZÜRICH

Massstab: 1:1000/10'000 1:1000 1:500
Gez. 8.10.48. Sr.
Kontr. Hu.

CKW 163 395

Änd. d. 26.8.86 Änd. a Änd. b Änd. c Änd. d Änd. e Änd. f

310.46.1/55